




CORTE A-A

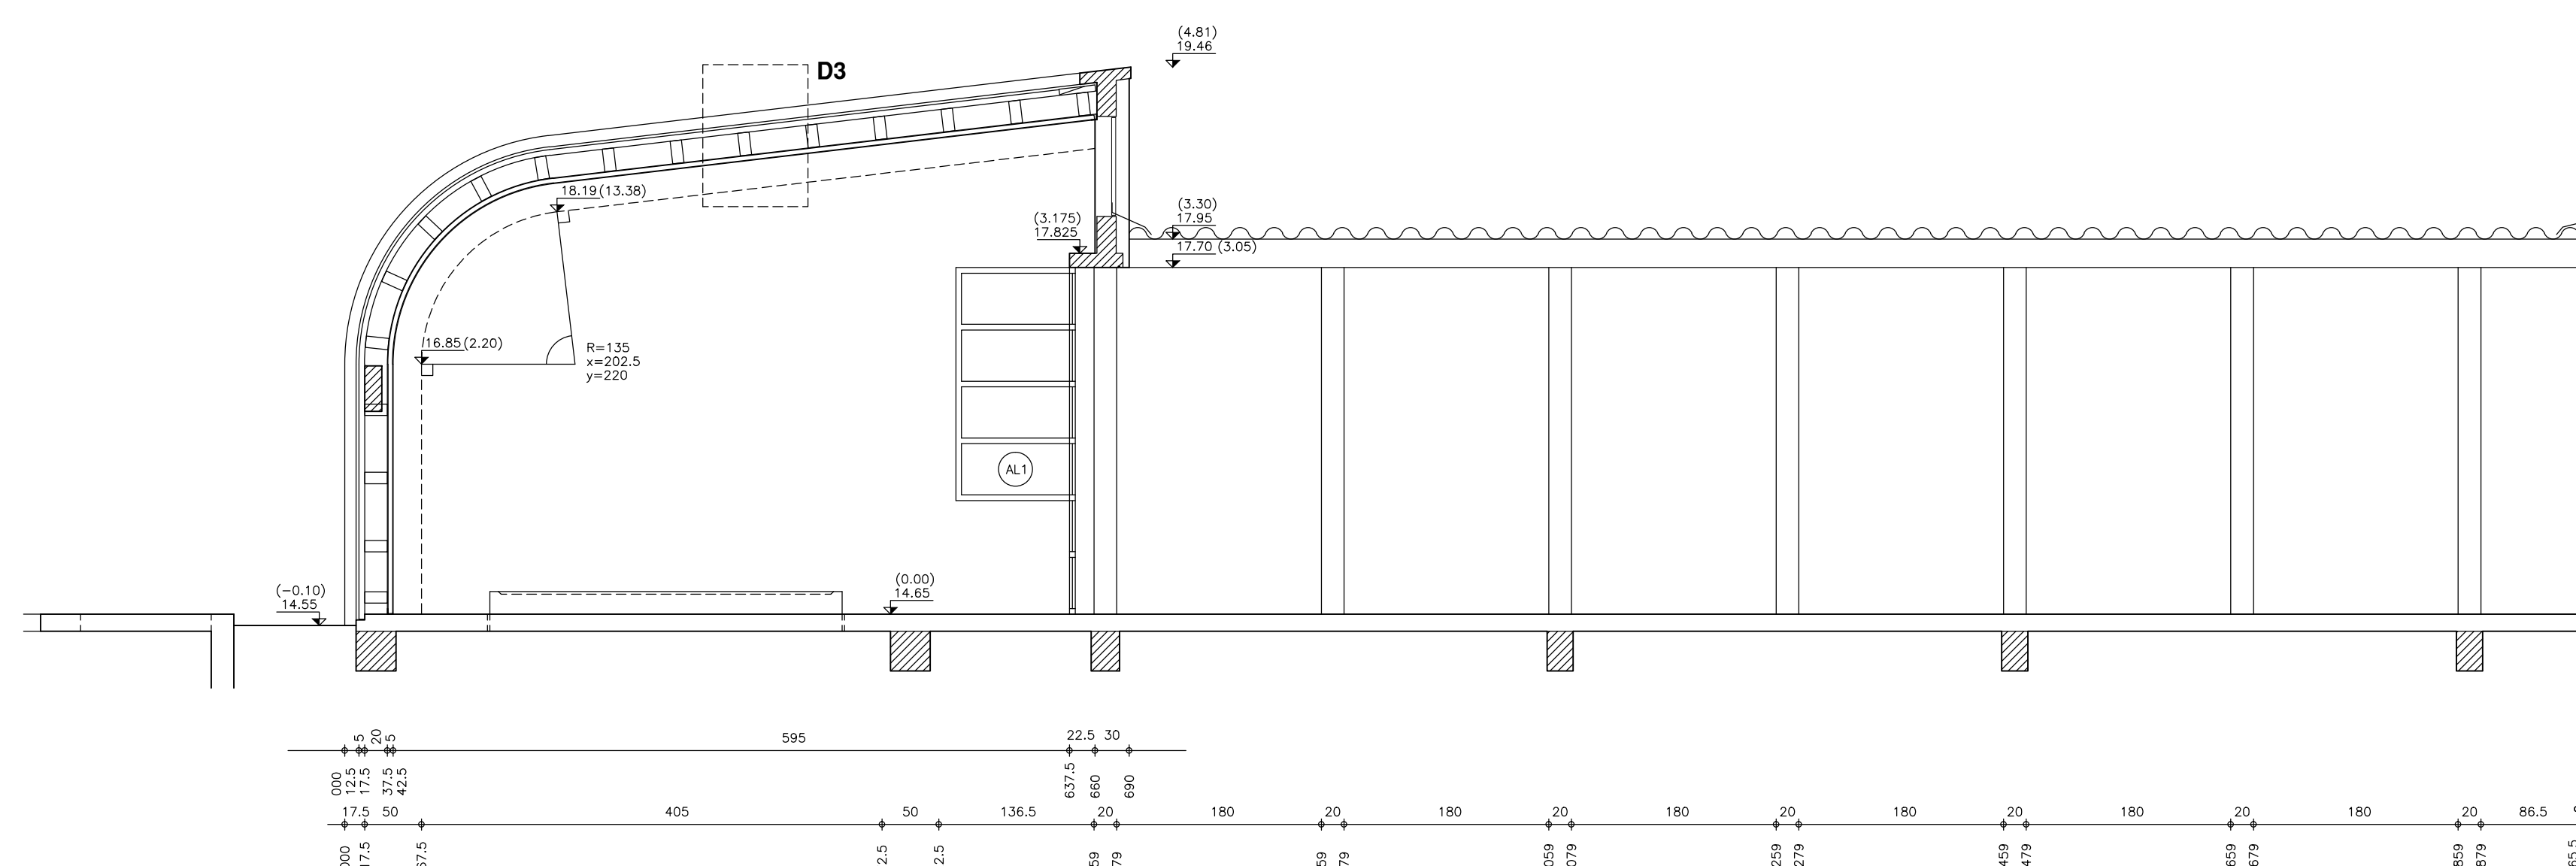


CORTE B-B

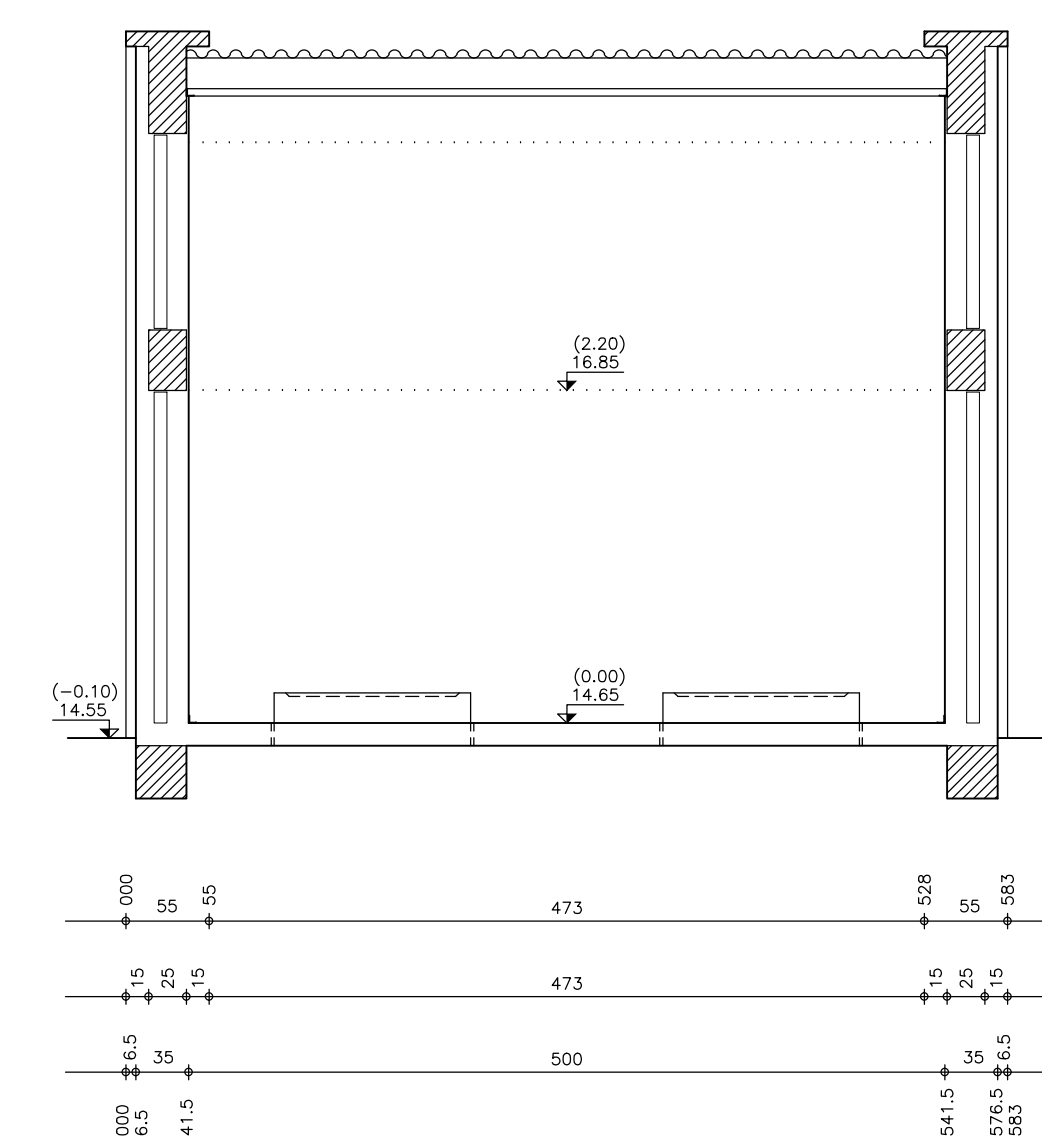



FACHADA SUROESTE

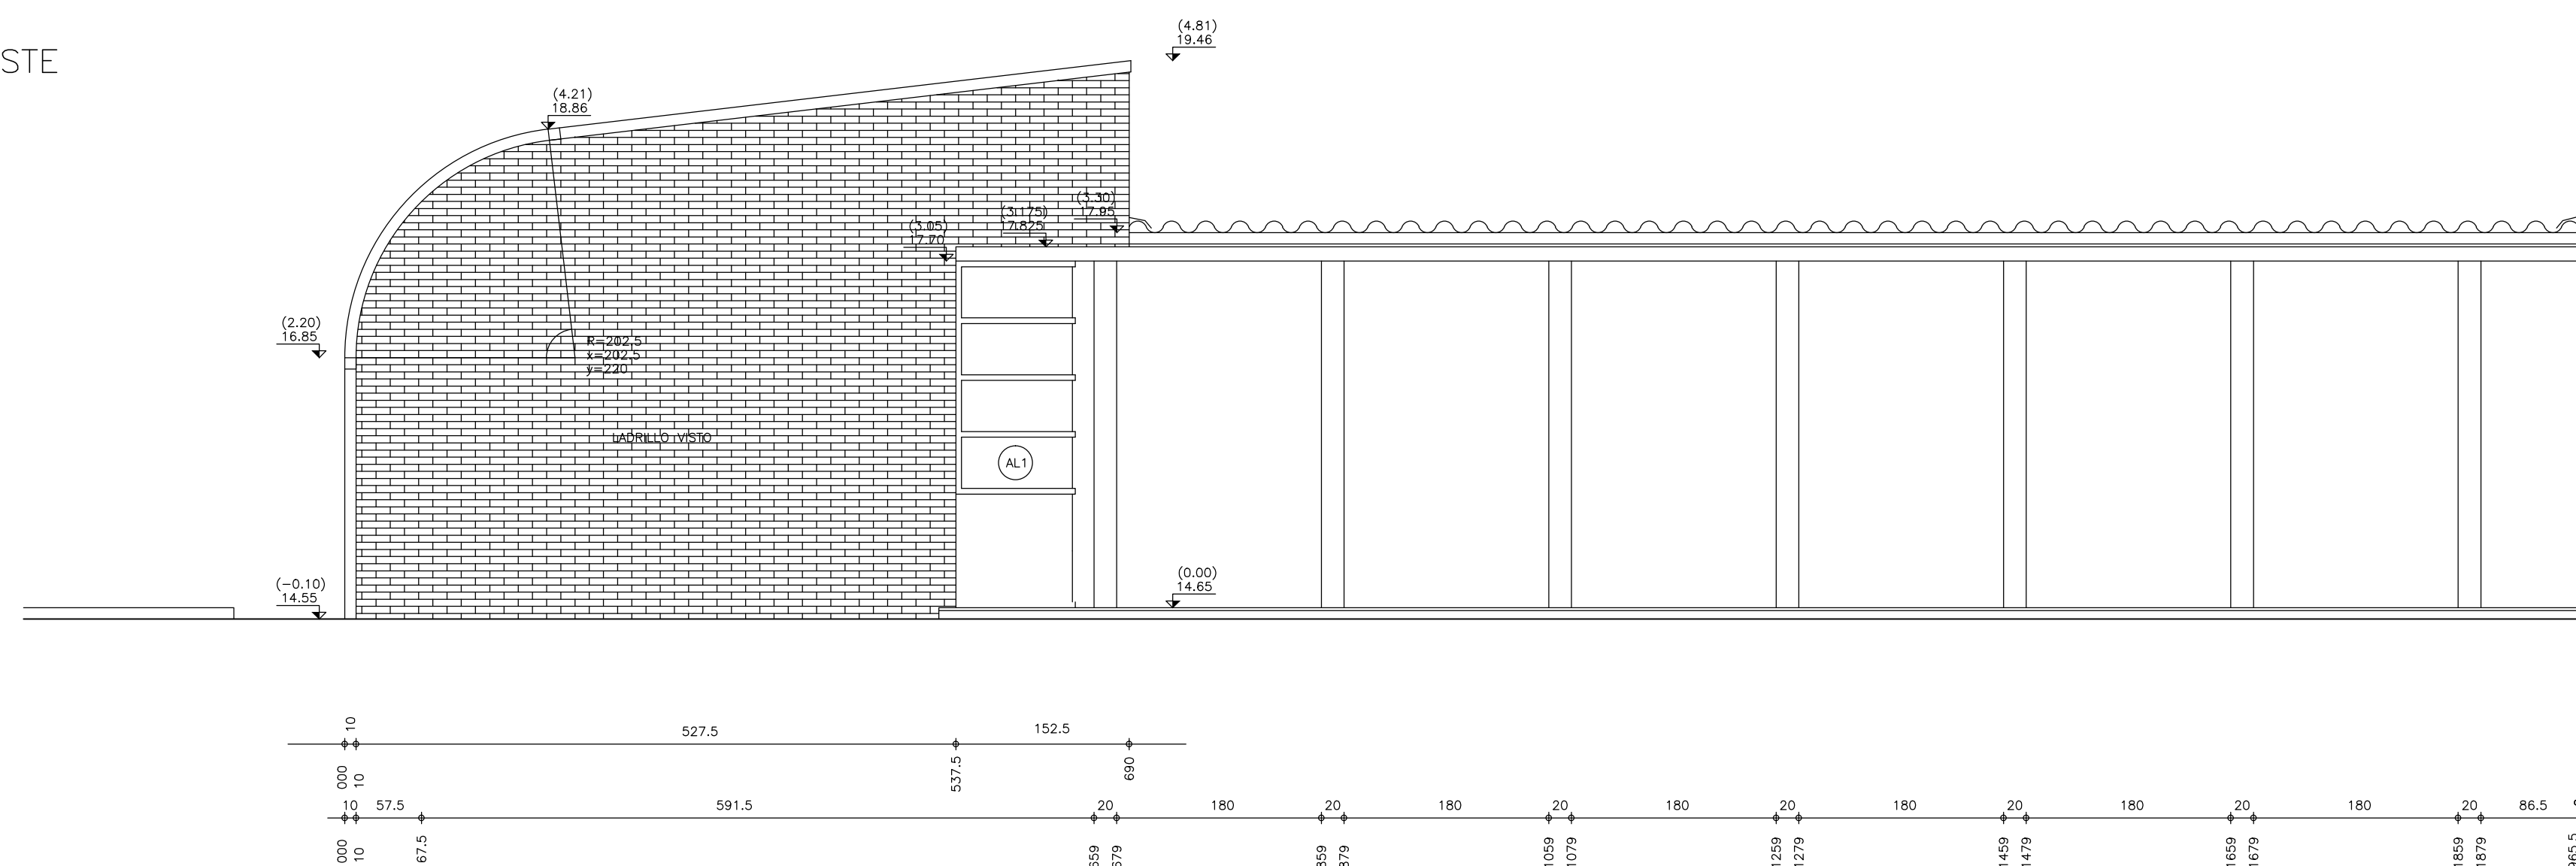

CORTE C-C

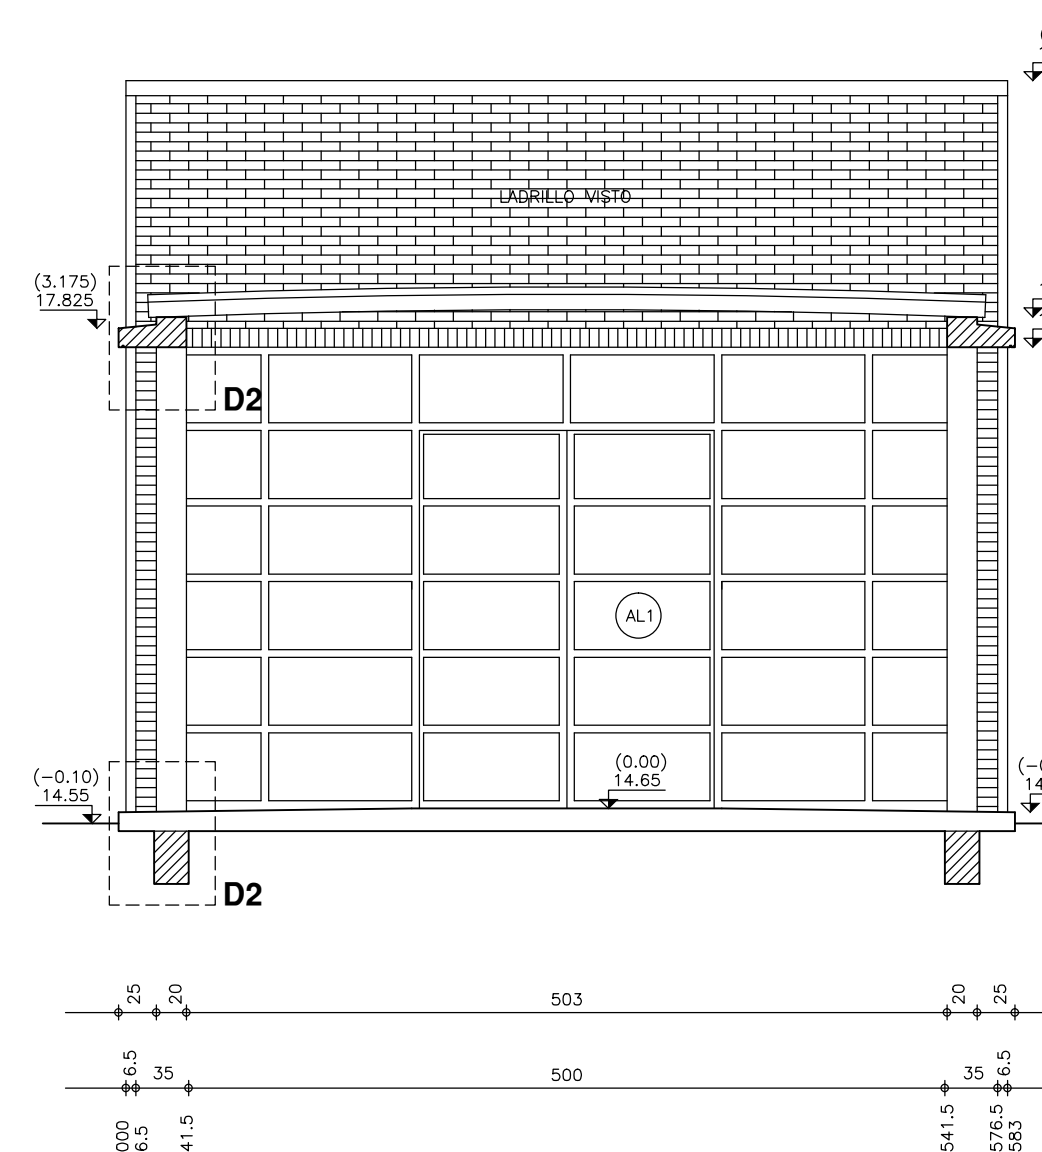

PLANTA

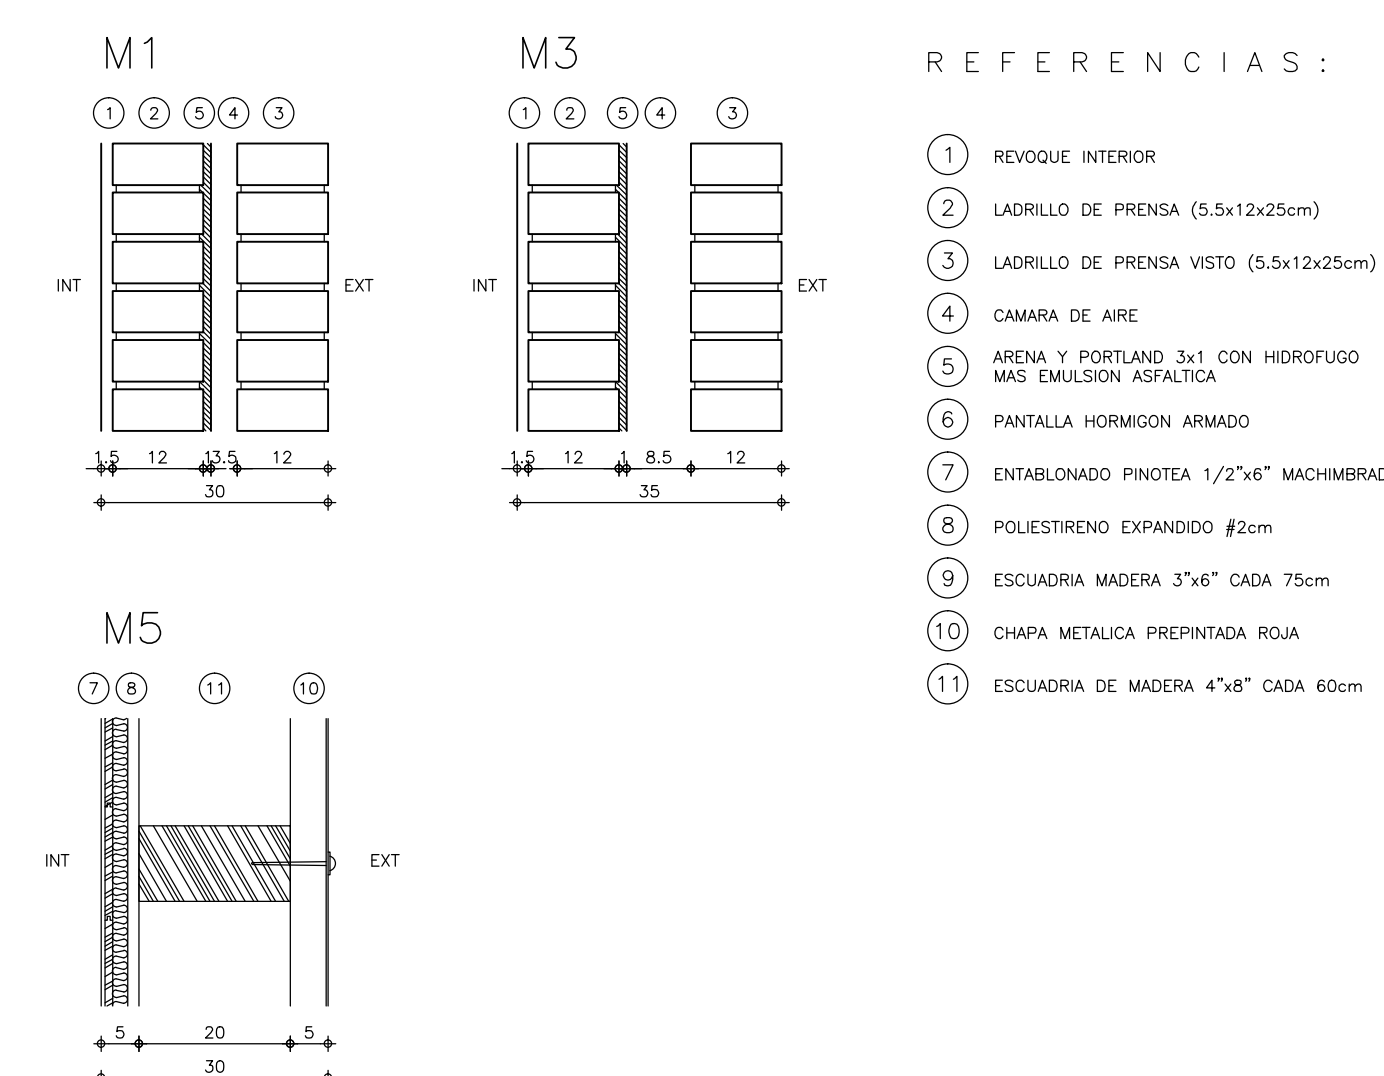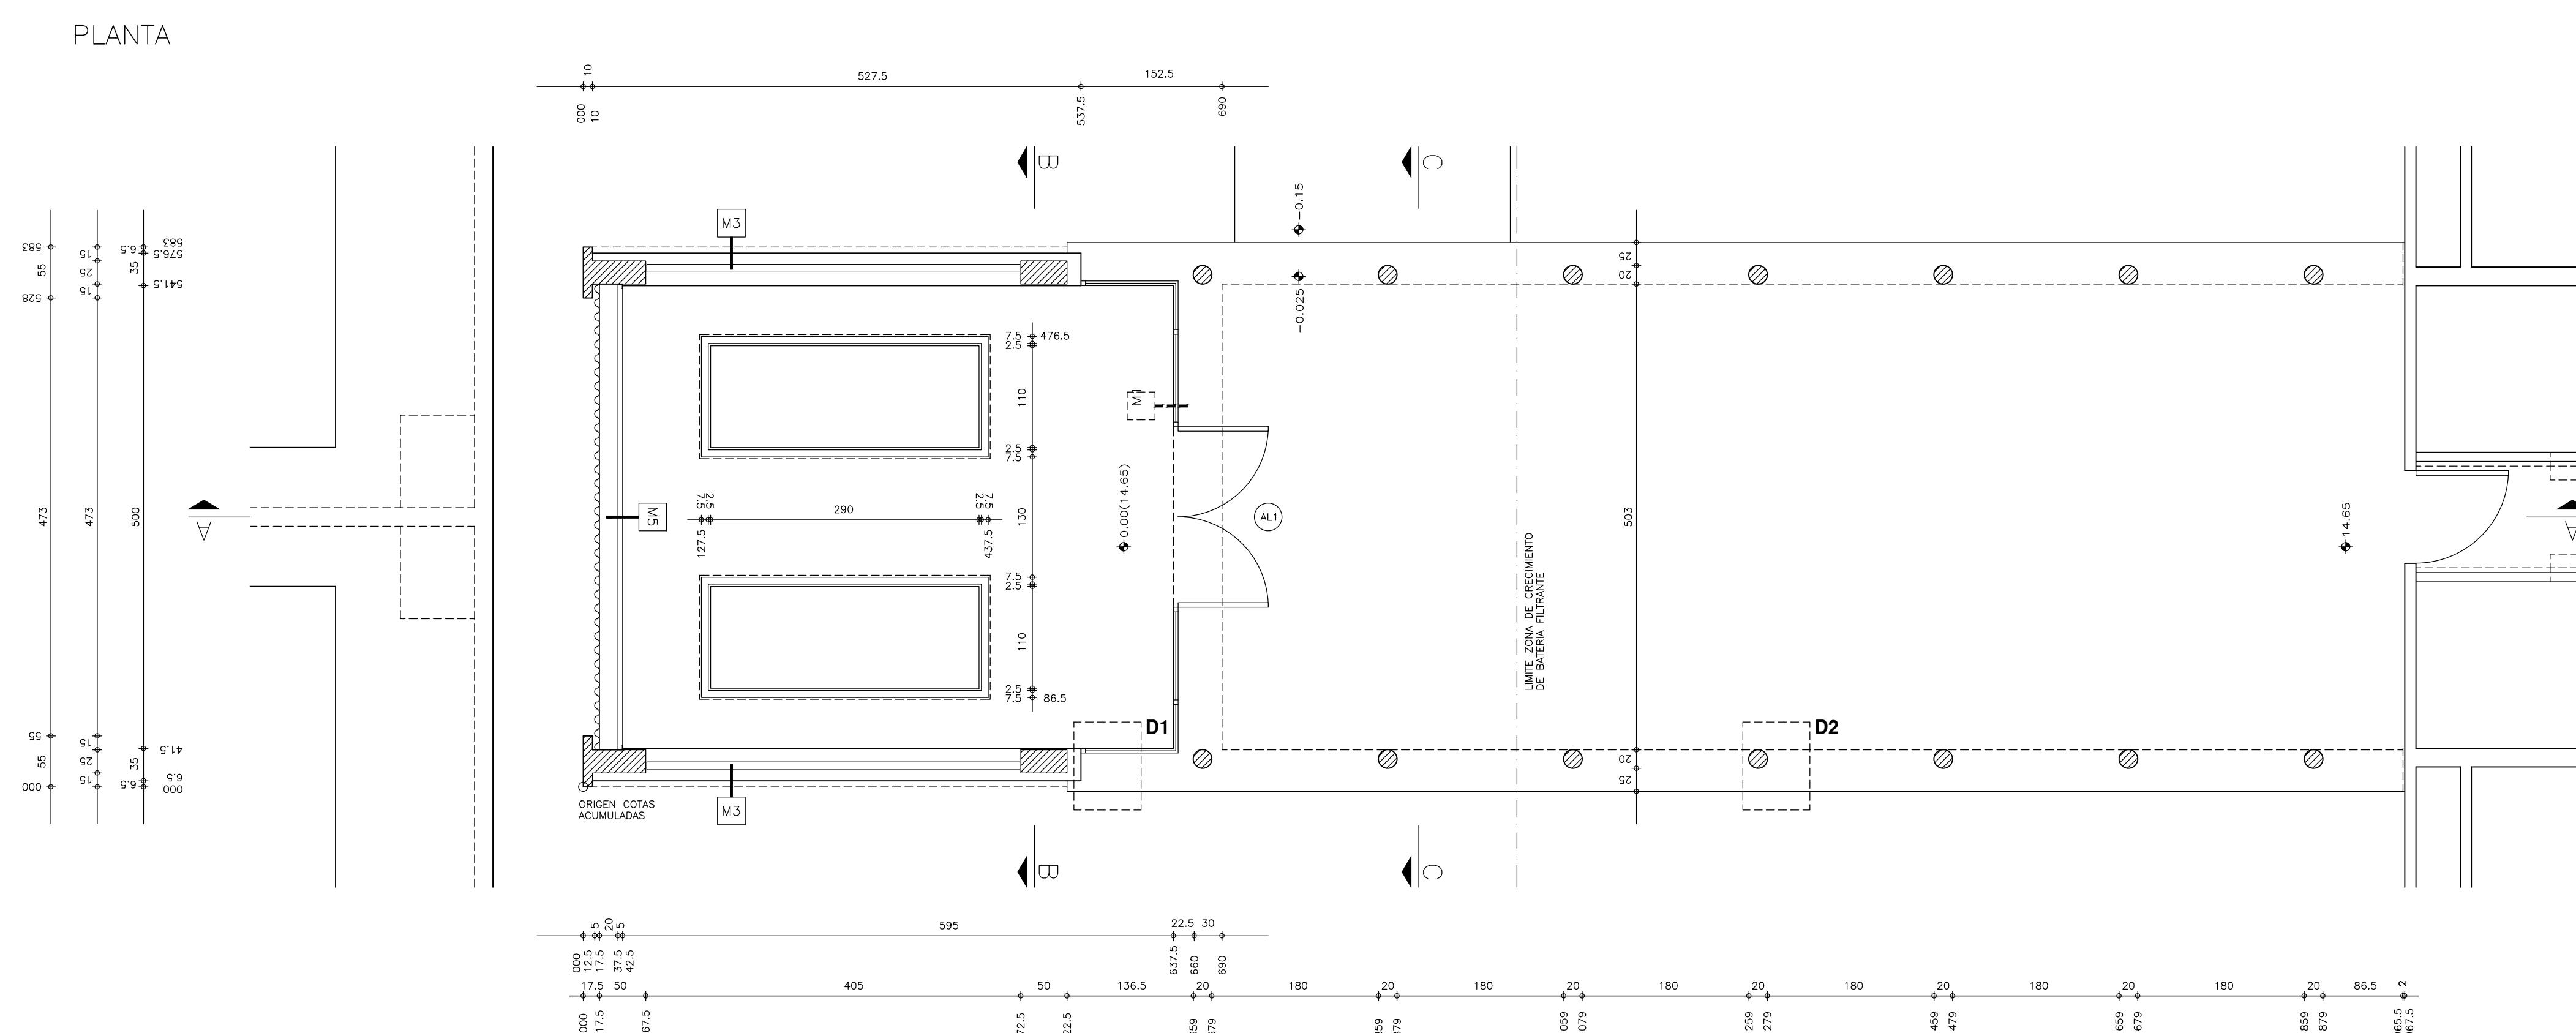

CONFORME A OBRA

PROYECTO:	 SEINCO S.R.L.		ORGANISMO CONCESIONARIO ODEBRECHT*ROGGIO*STILER
PLAN DE SANEAMIENTO AMBIENTAL DE MALDONADO			
	ADMINISTRACION DE LAS OBRAS SANITARIAS DEL ESTADO		
LICITACION INTERNACIONAL N° 1008 OBRAS DE SUMINISTRO DE AGUA POTABLE PARA CENTROS POBLADOS DE MALDONADO.			PEC 1
USINA POTABILIZADORA DE LAGUNA DEL SAUCE. SALA DE RECIRCULACION PLANTAS CORTES FACHADAS			OBRA 1 LAMINA A6
Q.S.E.	ODEBRECHT*ROGGIO*STILER		Ing. ALVARO LEECH REPRESENTANTE TECNICO
Ing. MARIA ALBERTA DIRECTOR DE OSE			37760 /N/A/BC/1