




PLANTA VEREDA SUPERIOR ESCALA 1:100

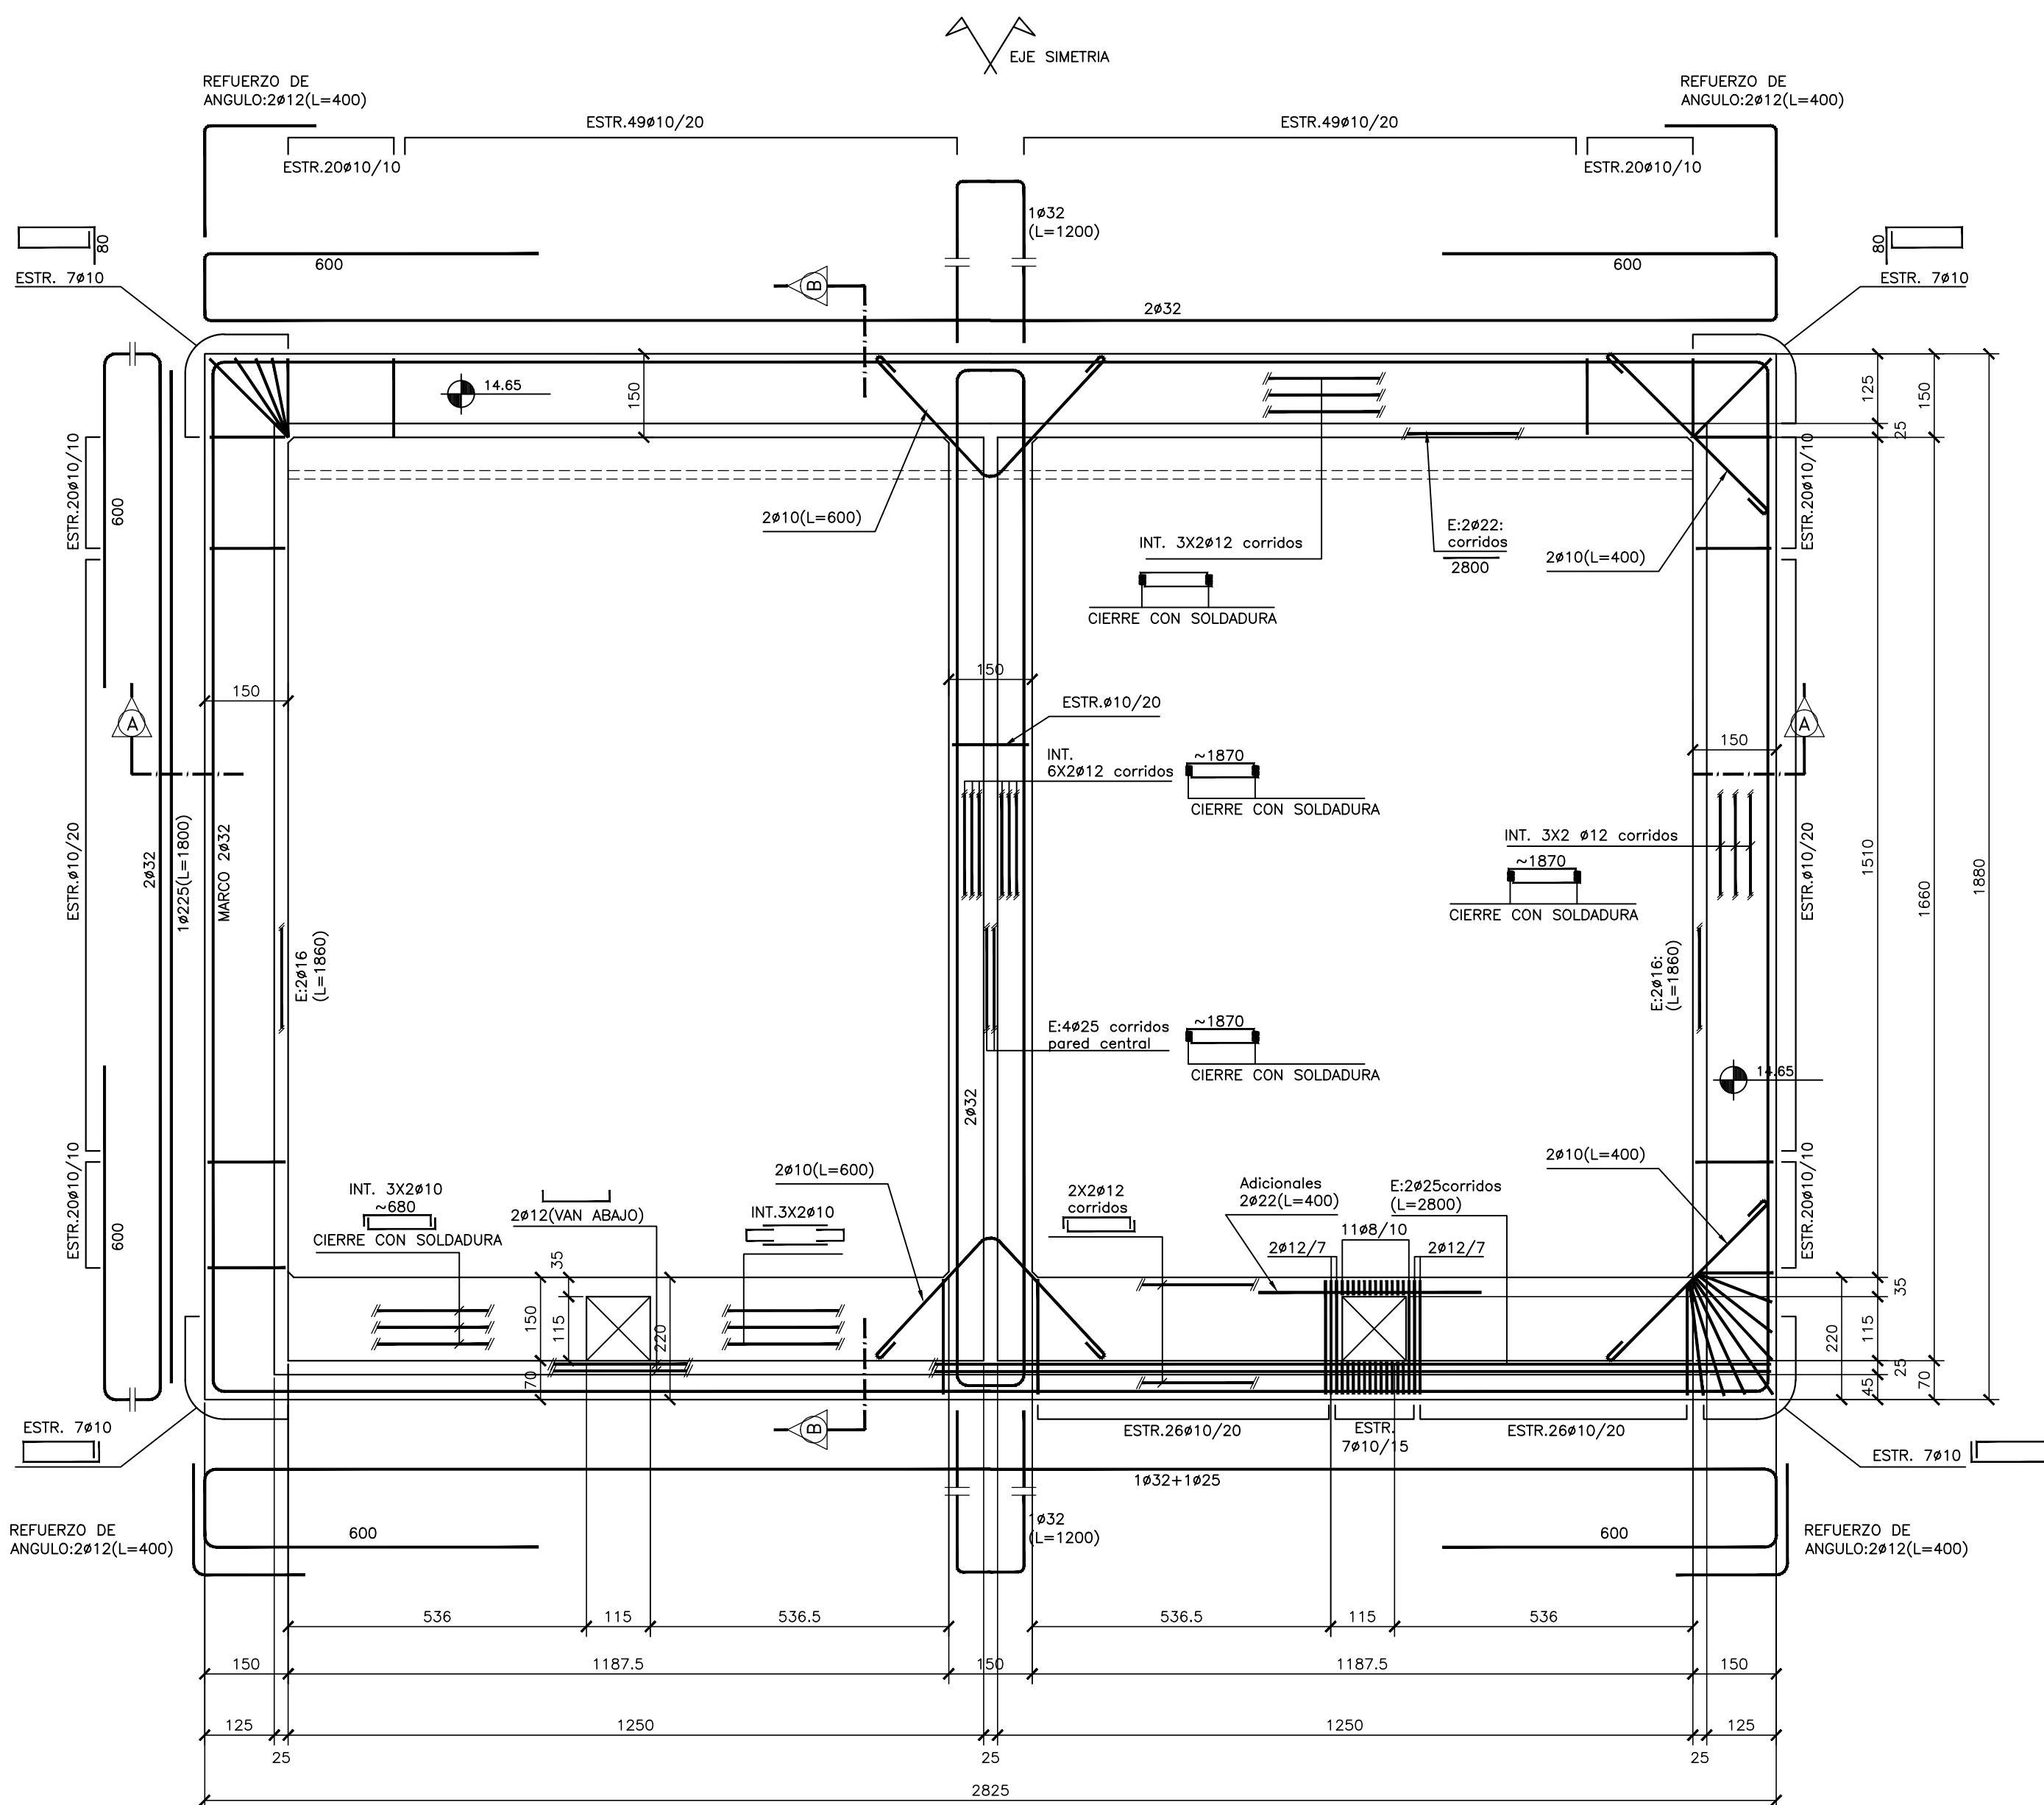


PLANTA LOSA DE FONDO ARMADURA SUPERIOR ESCALA 1:100

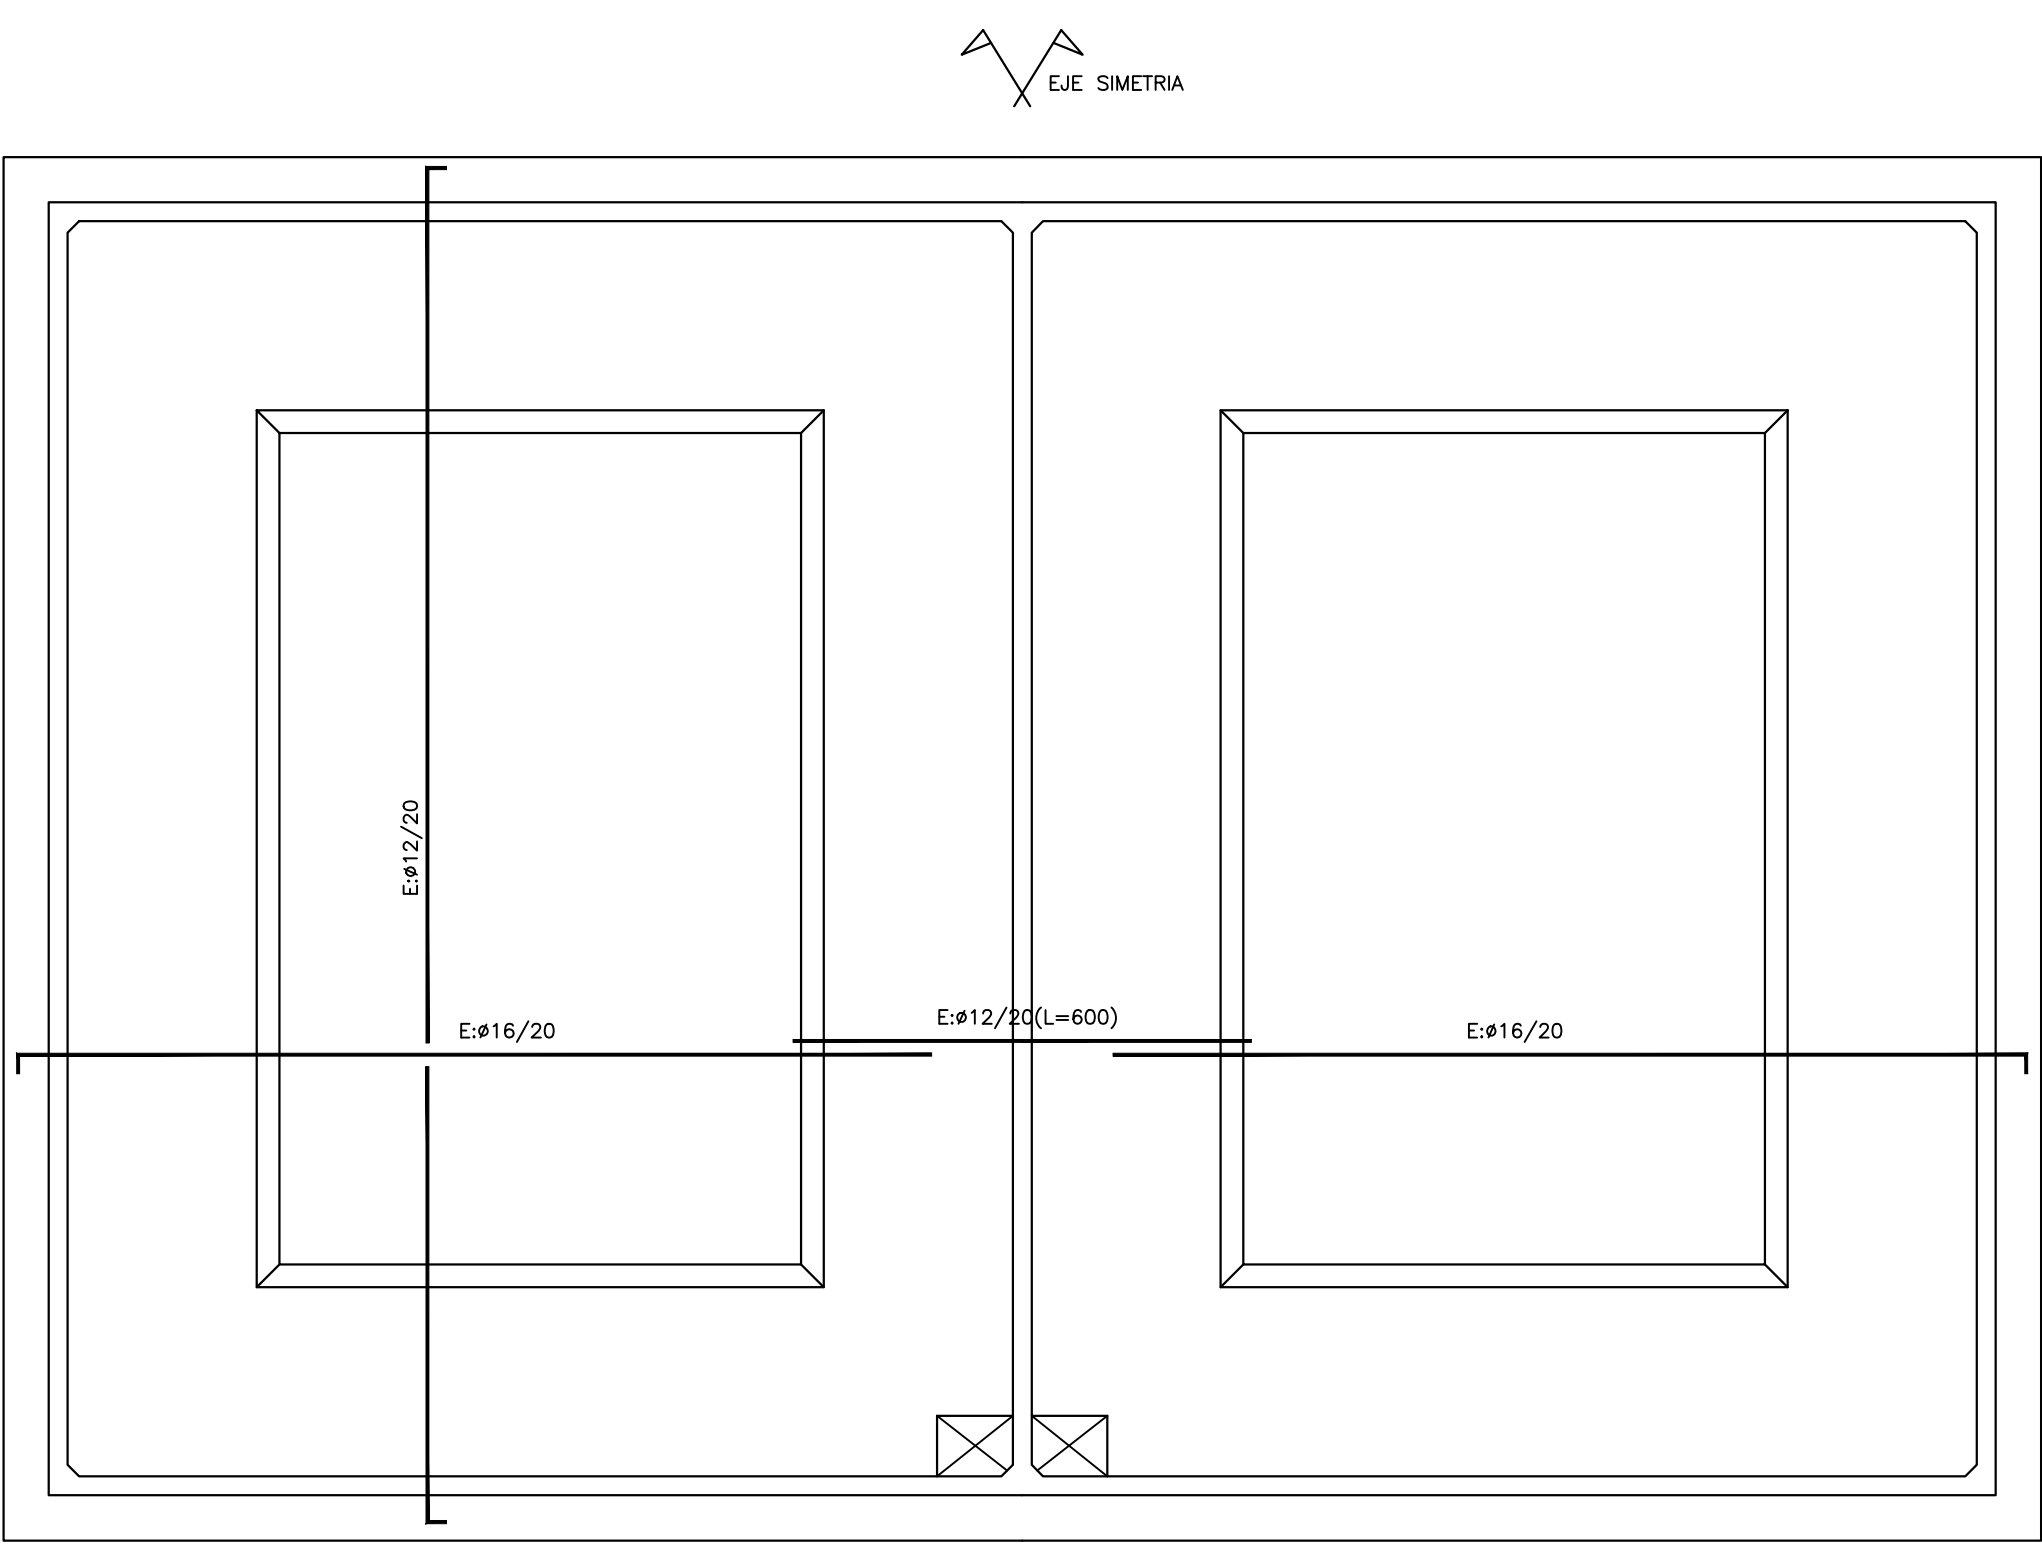


PLANTA LOSA DE FONDO ARMADURA INFERIOR ESCALA 1:100

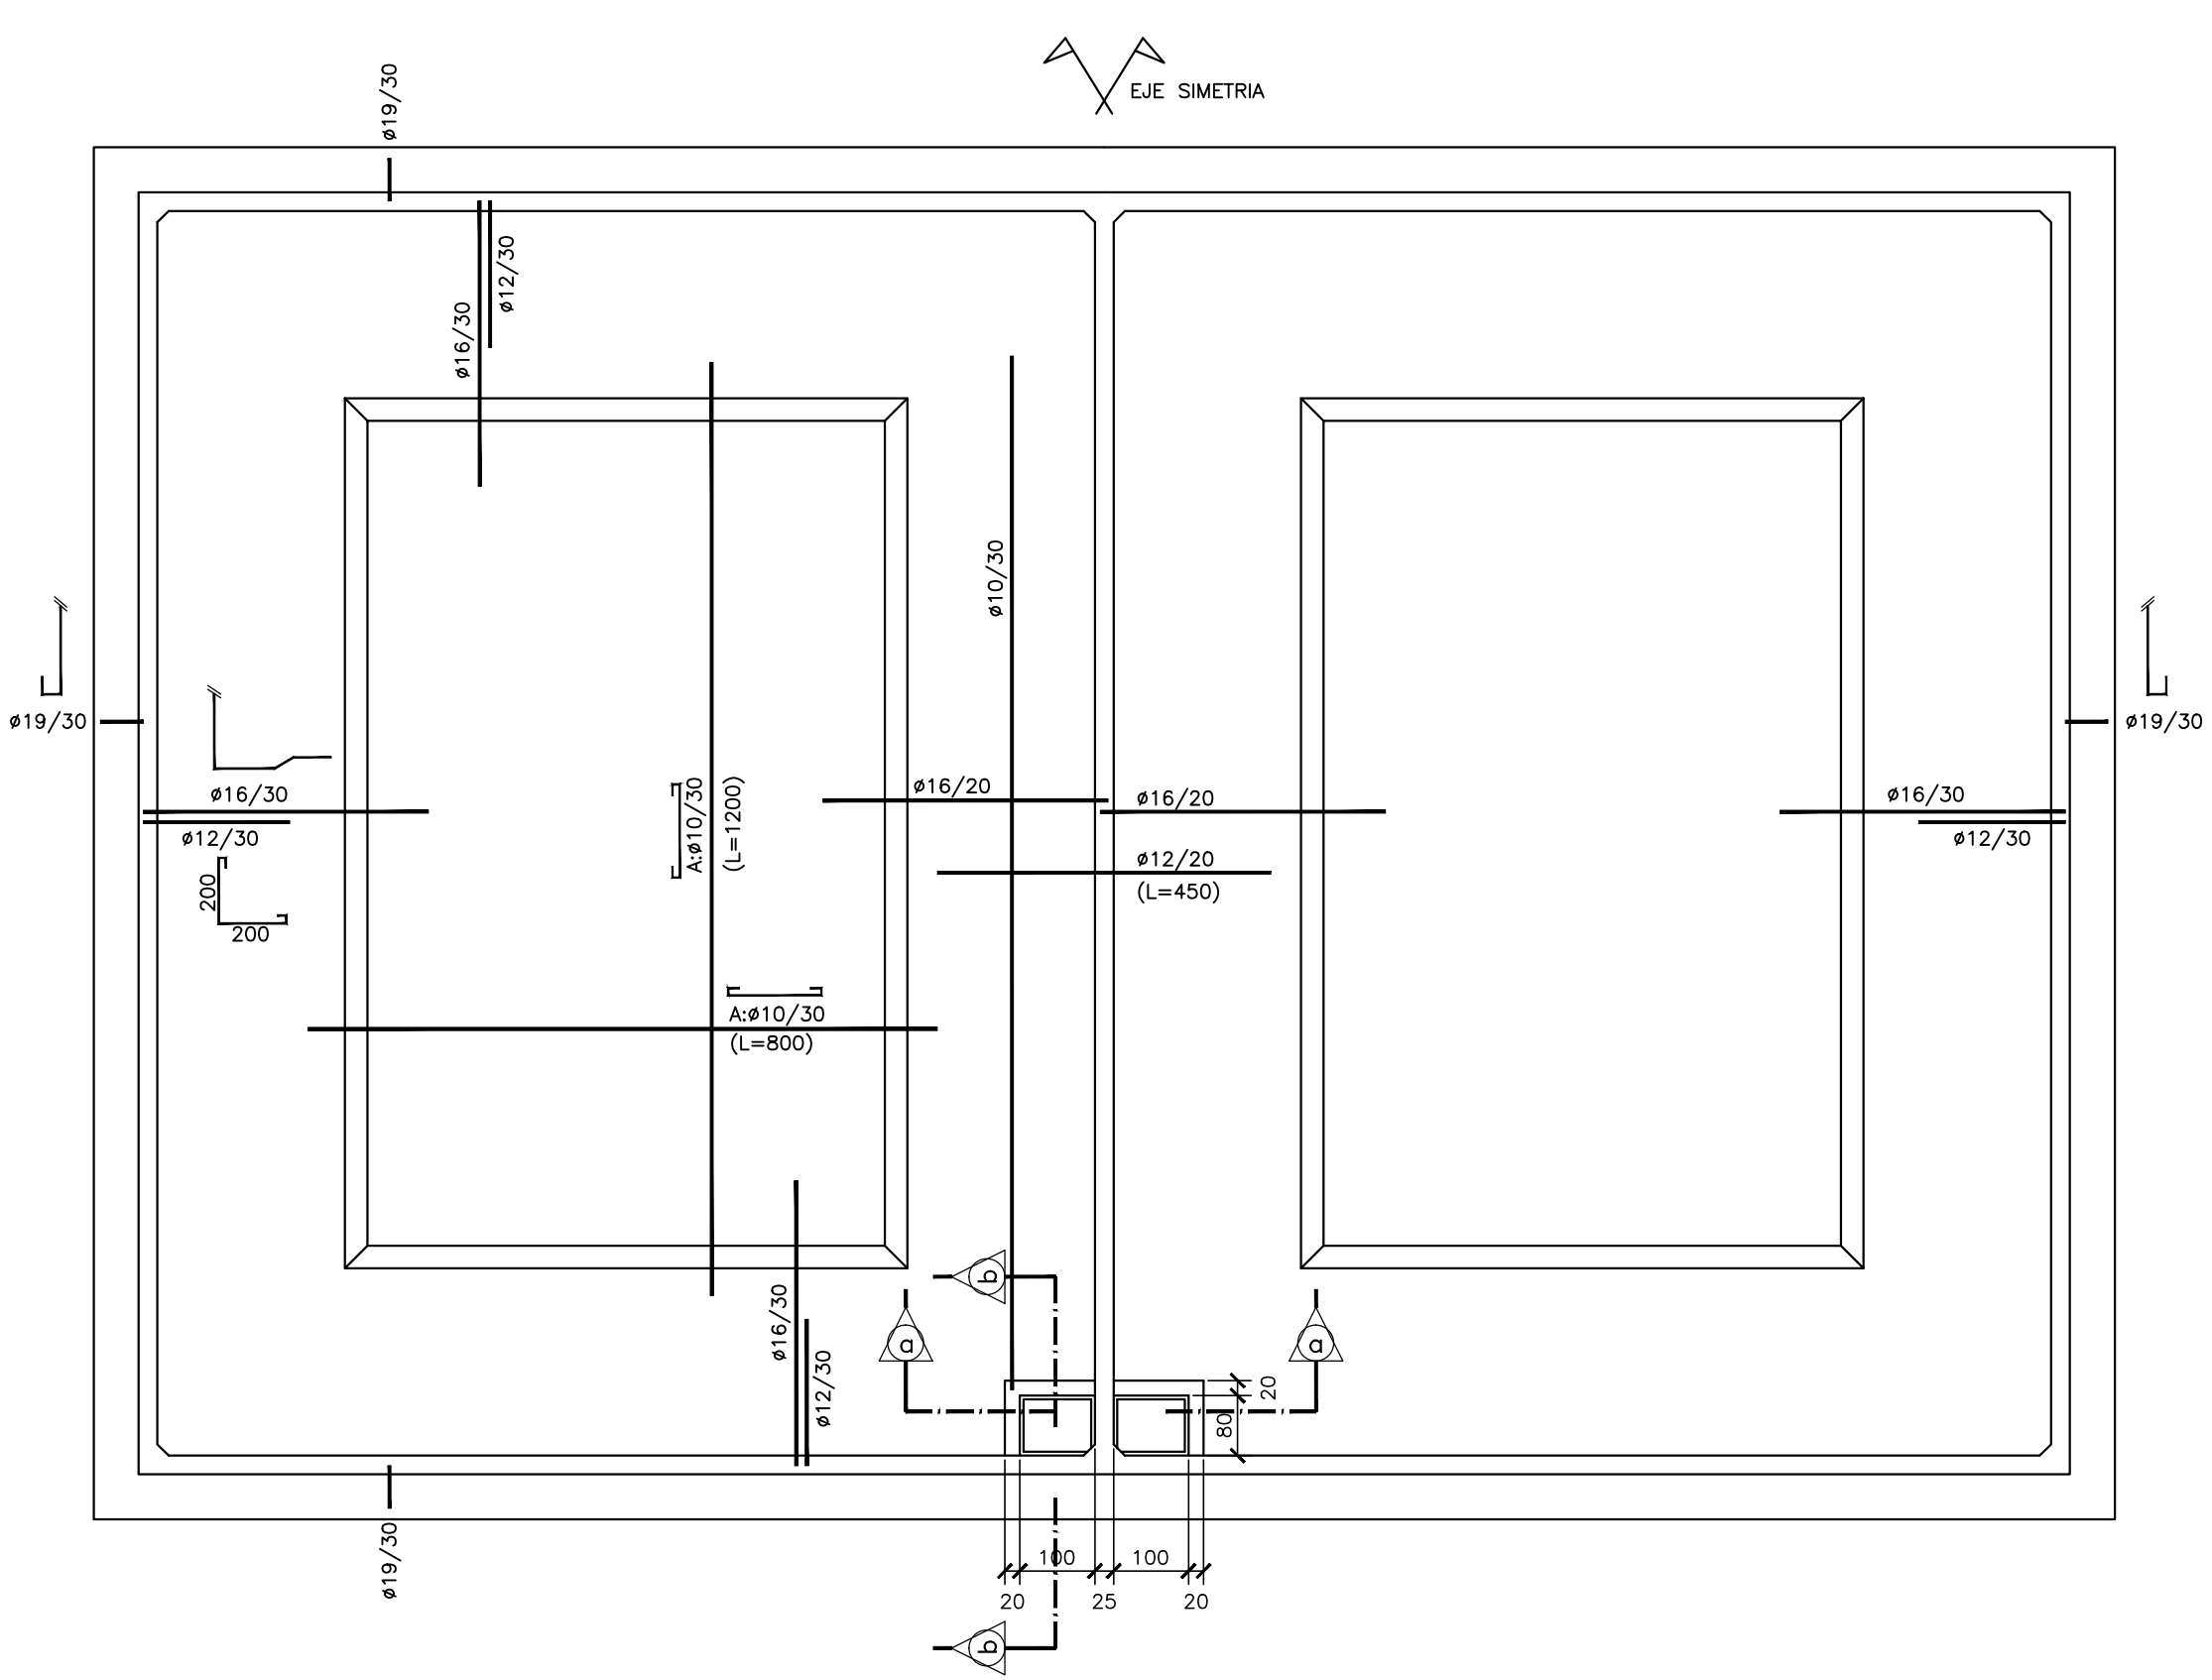


CORTE A-A ESCALA 1:100

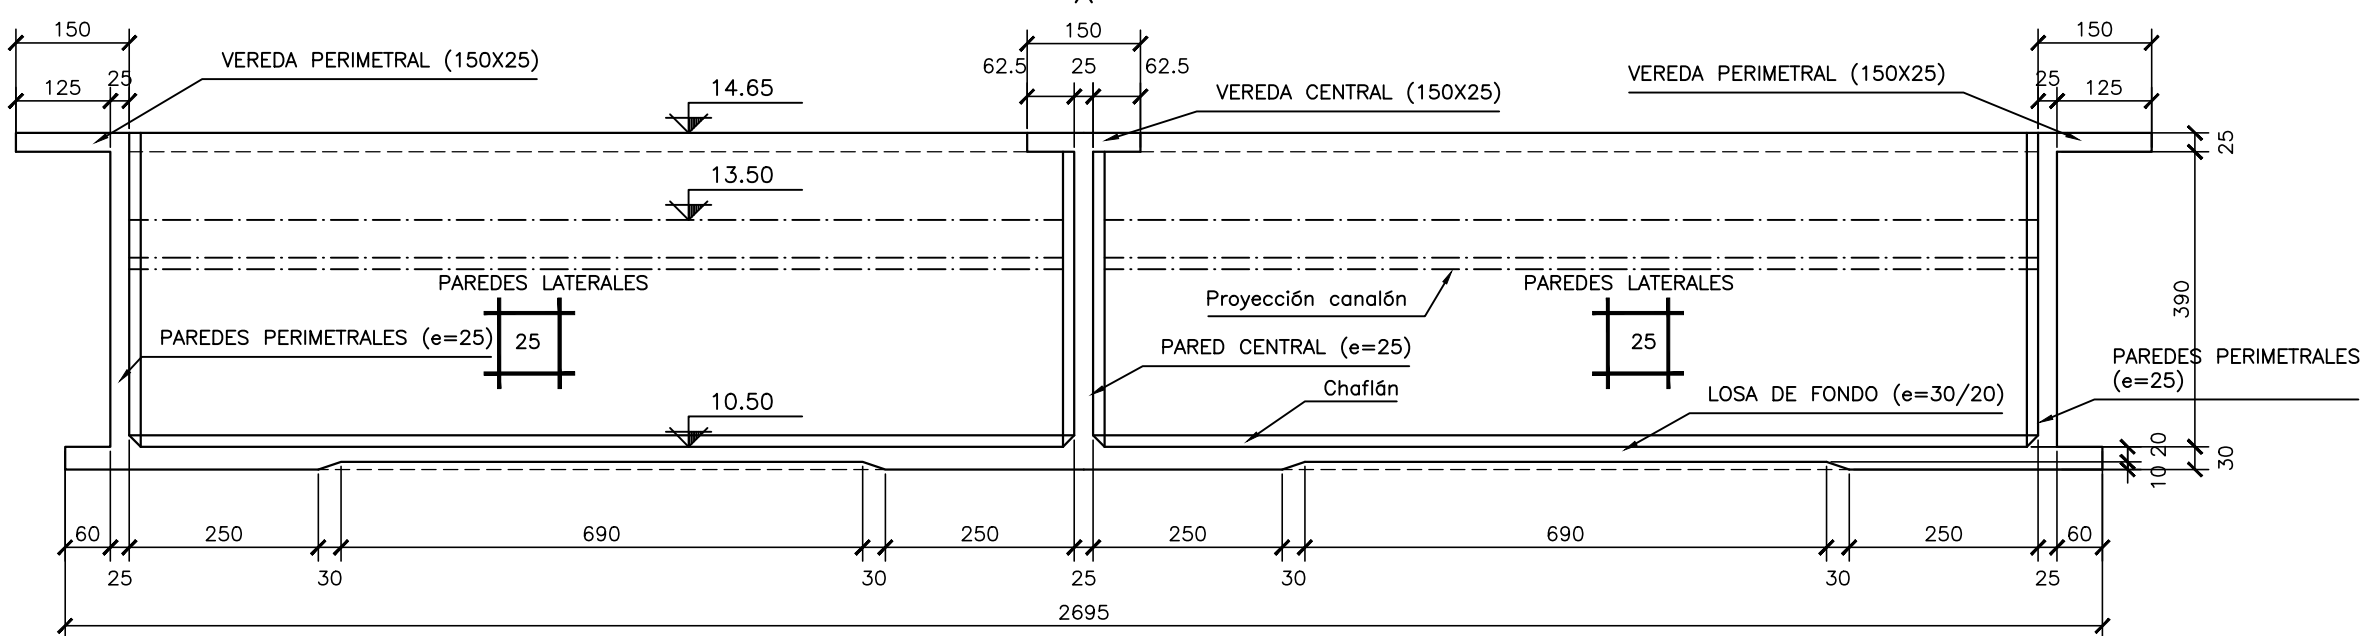


PAREDES LATERALES LADO LARGO  
OPUESTA A SALA DE EQUIPOS DE RECIRCULACION  
ALZADO CON DETALLE DE ARMADURAS ESCALA 1:100

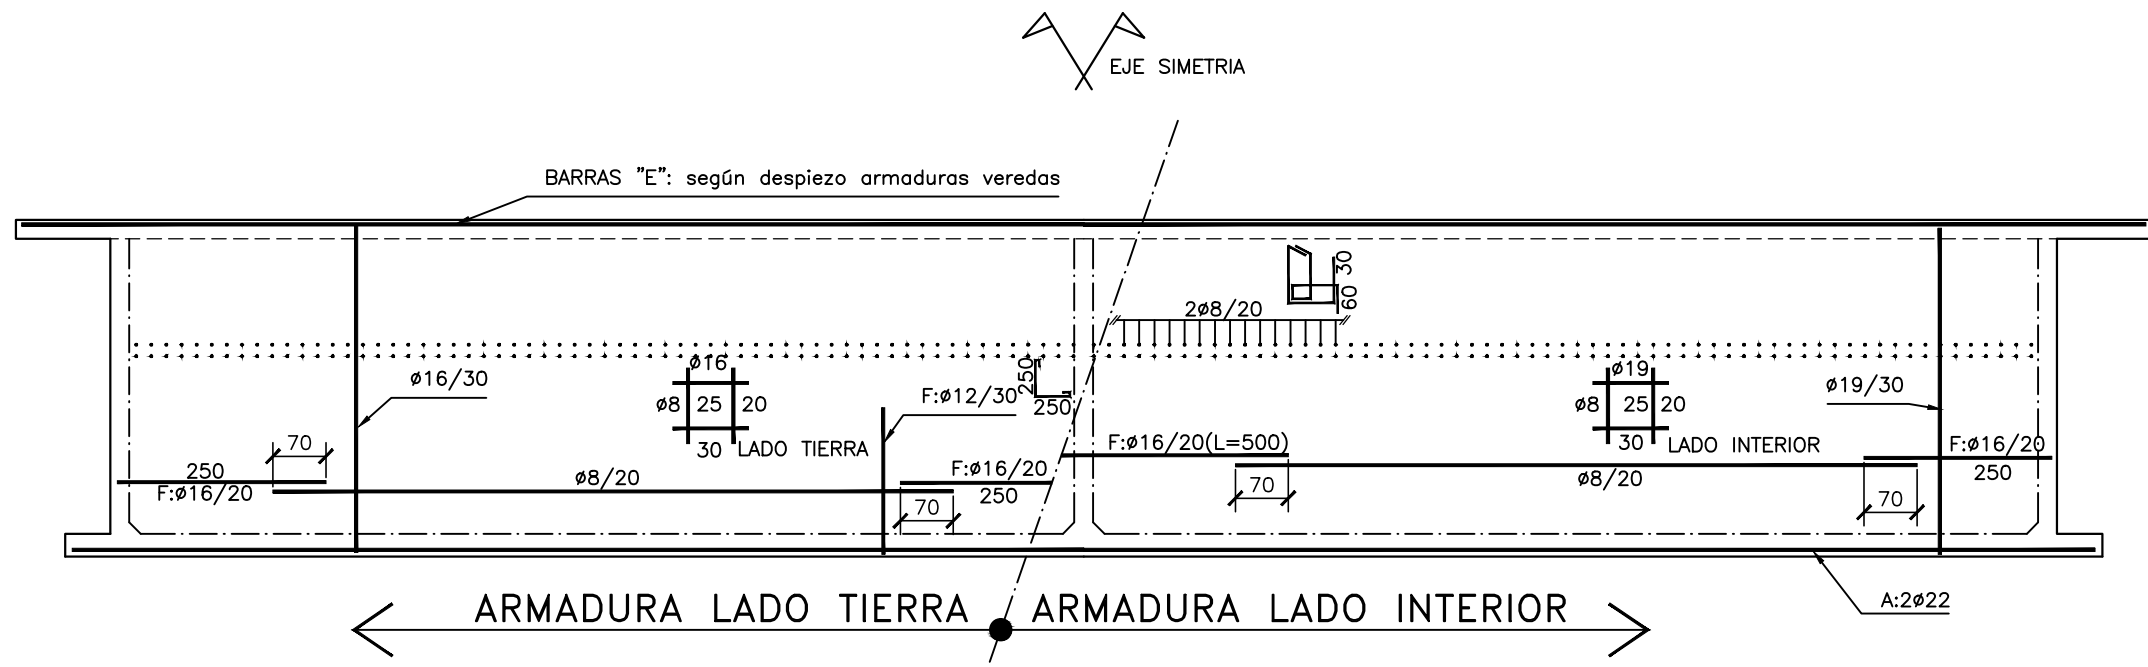


PAREDES LATERALES LADO LARGO  
ADYACENTES A SALA EQUIPOS DE RECIRCULACION  
ALZADO CON DETALLE DE ARMADURAS ESCALA 1:100

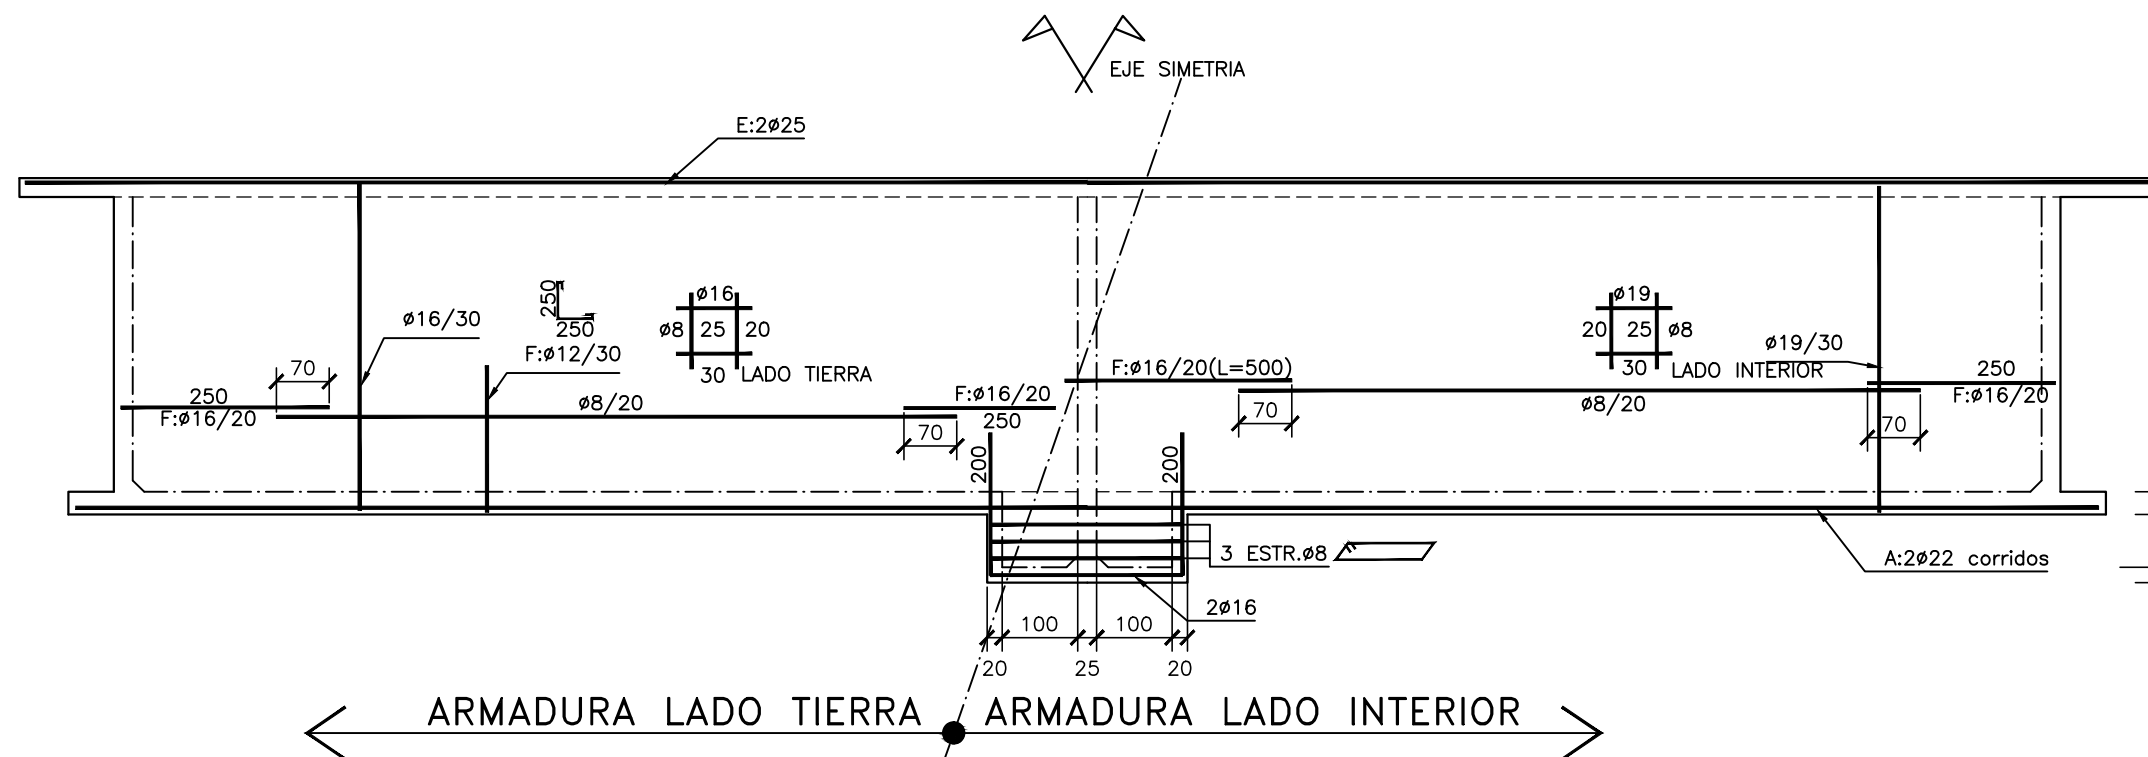


CORTE B-B ESCALA 1:100

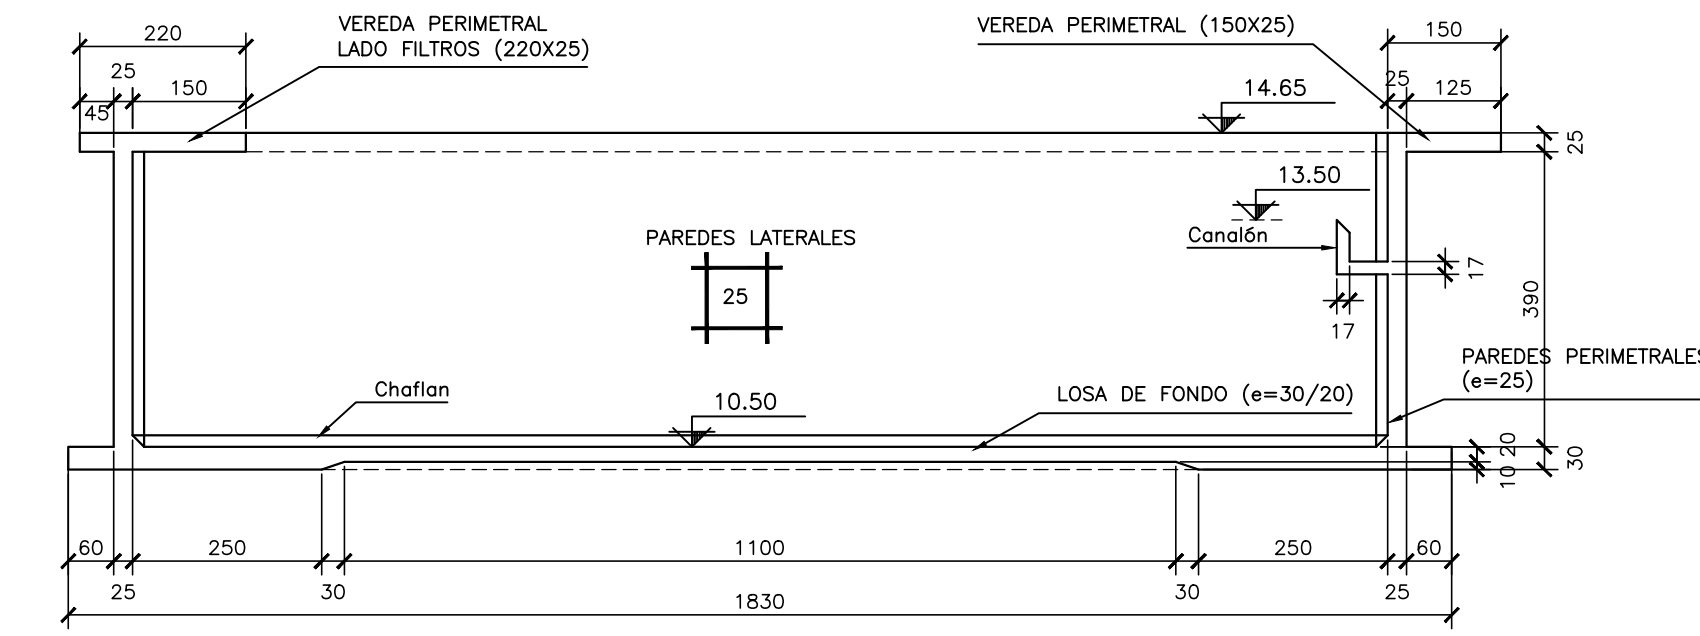

PAREDES LATERALES LADO CORTO  
ALZADO CON DETALLE DE ARMADURAS ESCALA 1:100

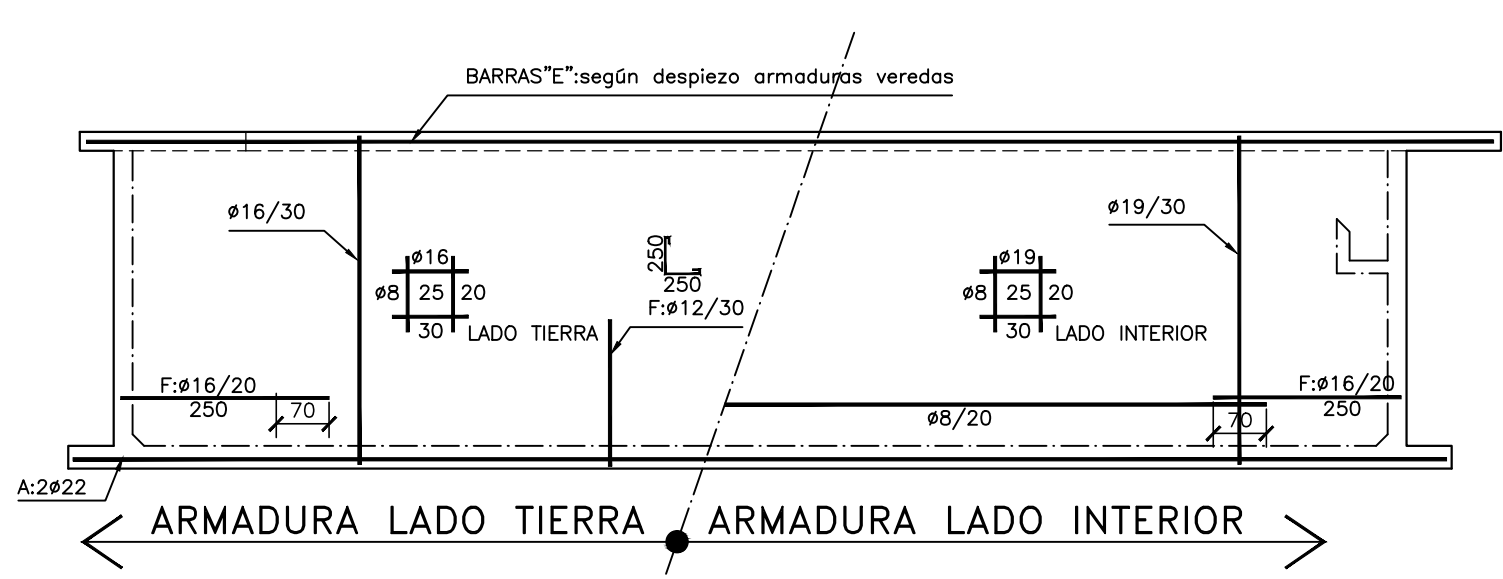

PAREDES CENTRAL  
ALZADO CON DETALLE DE ARMADURAS ESCALA 1:100

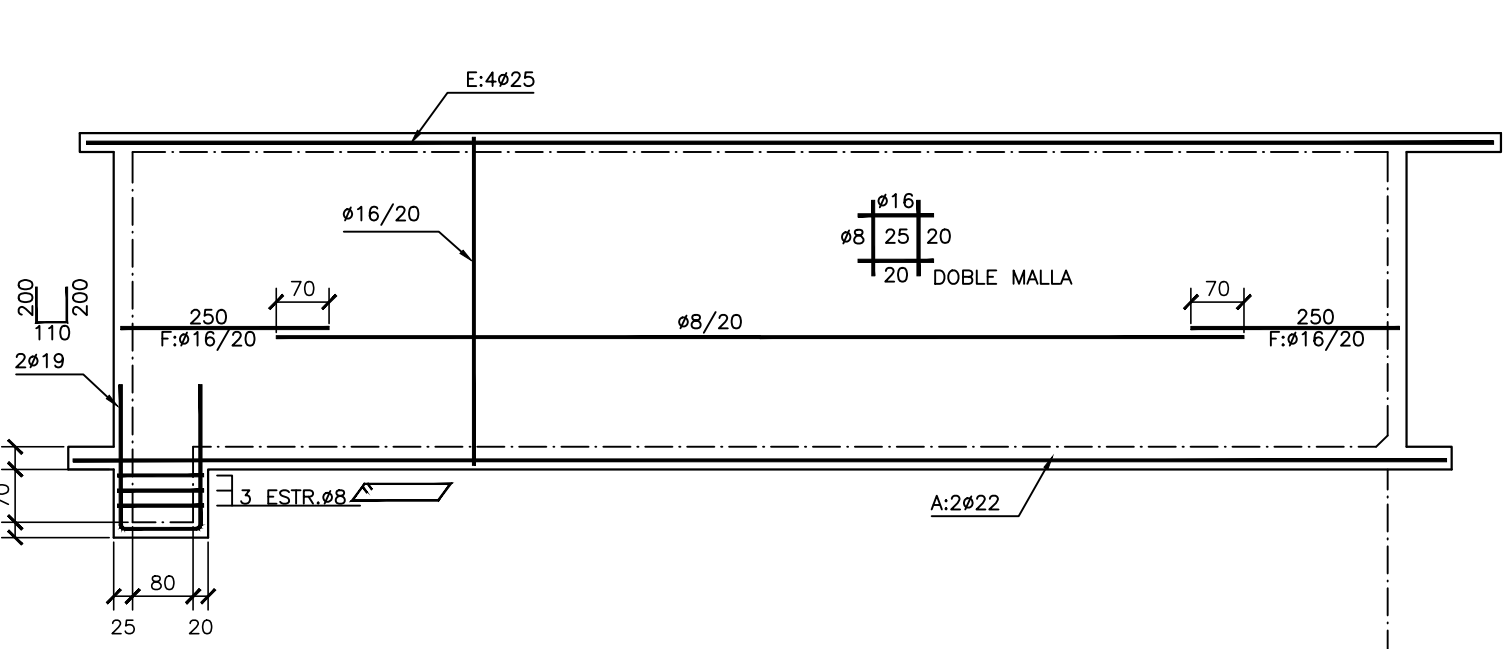

RECUBRIMIENTOS DE LAS ARMADURAS

-LADO TIERRA: 3.5cm  
-LADO INTERIOR: 2.5cm


MATERIALES

-HIERROS - TODO EL HIERRO ES DE ALTA RESISTENCIA ( $\sigma_{f1} > 4200 \text{ kg/cm}^2$ ) SALVO EL DIAMETRO 6mm QUE CUANDO ES COMUN SE INDICA  $\phi 6$   
-HORMIGON - RESISTENCIA CILINDRICA CARACTERISTICA A LOS 28 DIAS =  $210 \text{ kg/cm}^2$


EMPALME DE LAS ARMADURAS

LAS ARMADURAS PRINCIPALES DE LA VEREDA SUPERIOR SE HAN EMPALMADO MEDIANTE SOLARES SEGUN DIN 1045 EN SU EDICION MAS RECIENTE.


PAREDES LATERALES CORTAS  
CORTE ESCALA 1:25  
(PAREDES LATERALES LARGAS OPUESTAS SALA EQUIPOS)

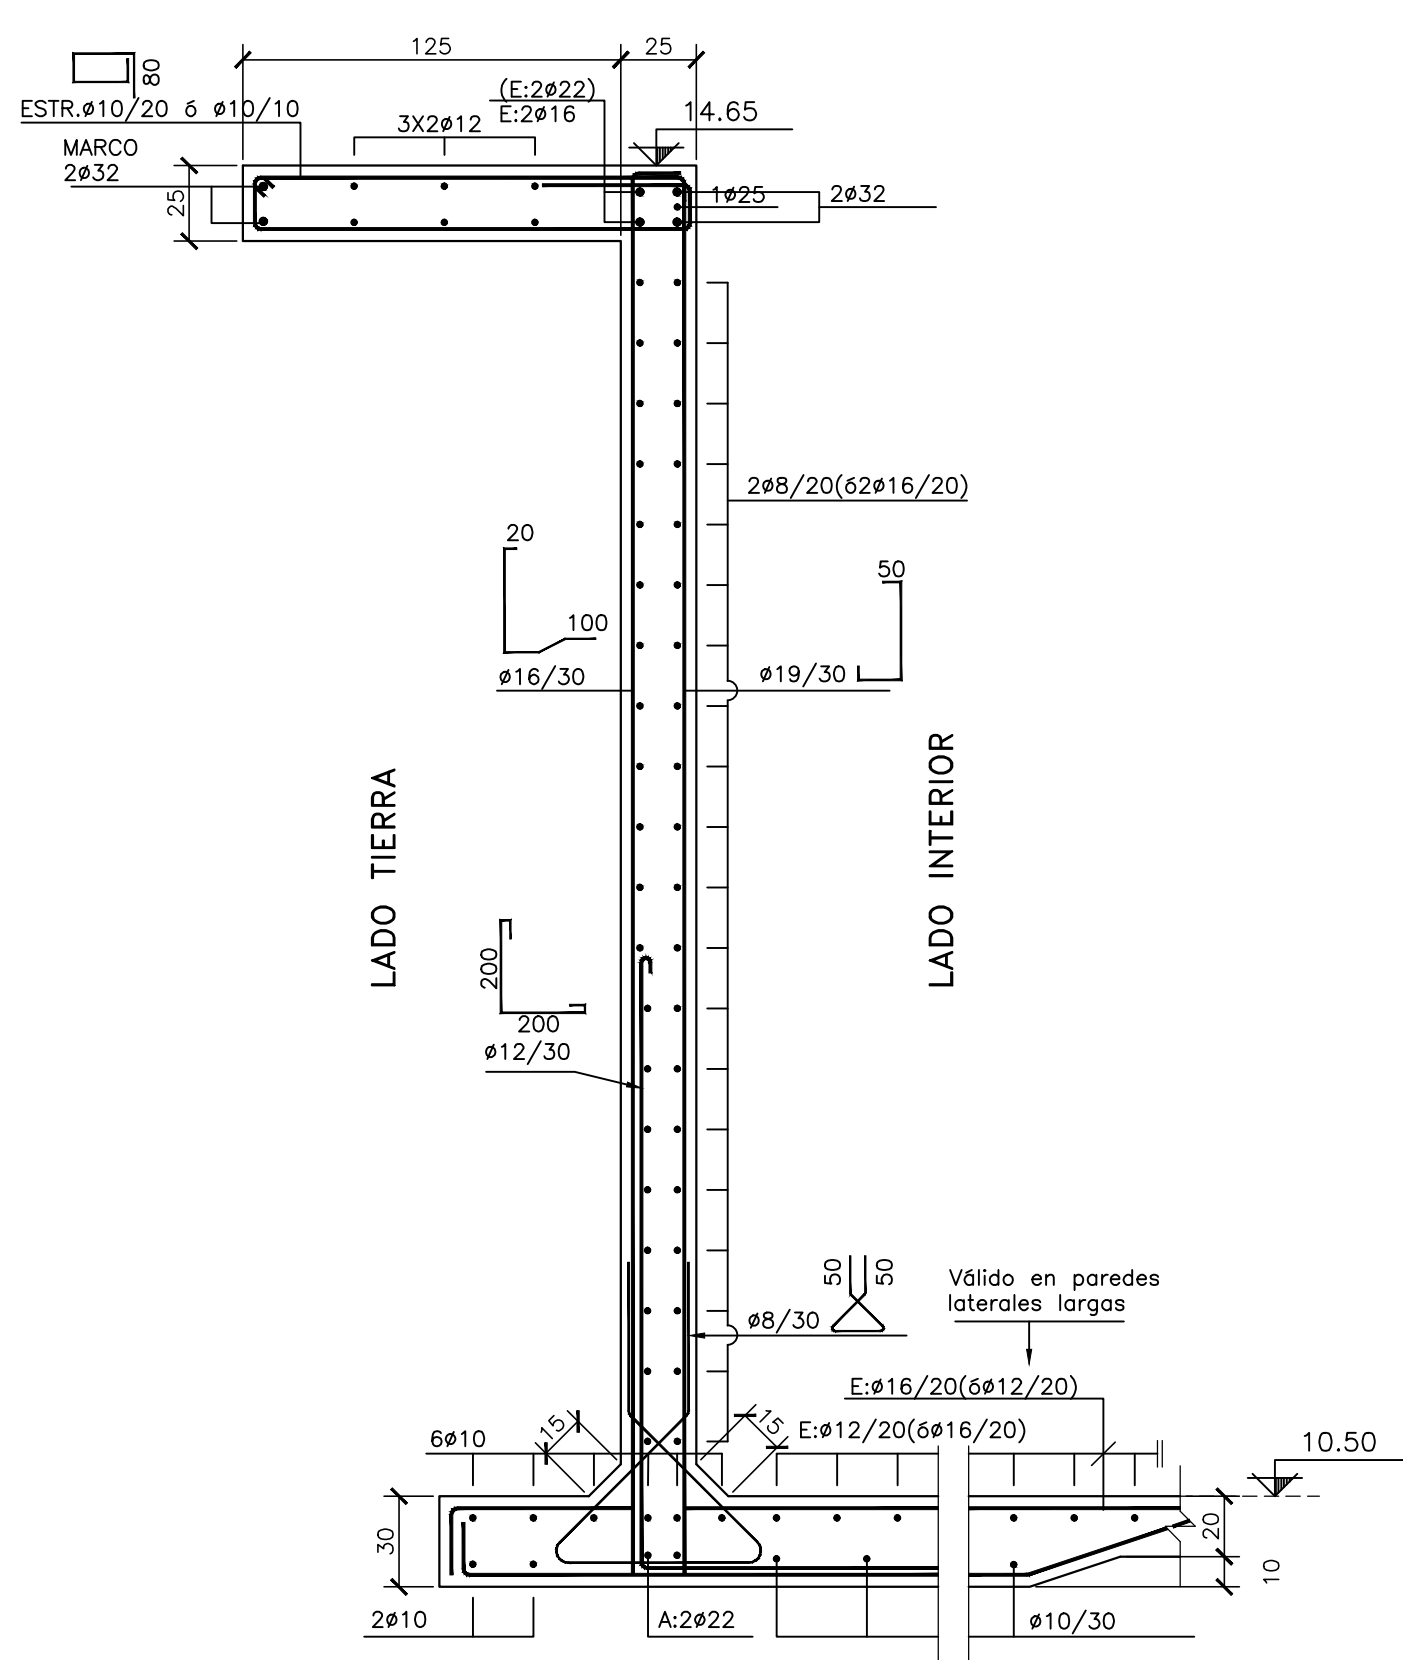


PARED CENTRAL  
CORTE ESCALA 1:25

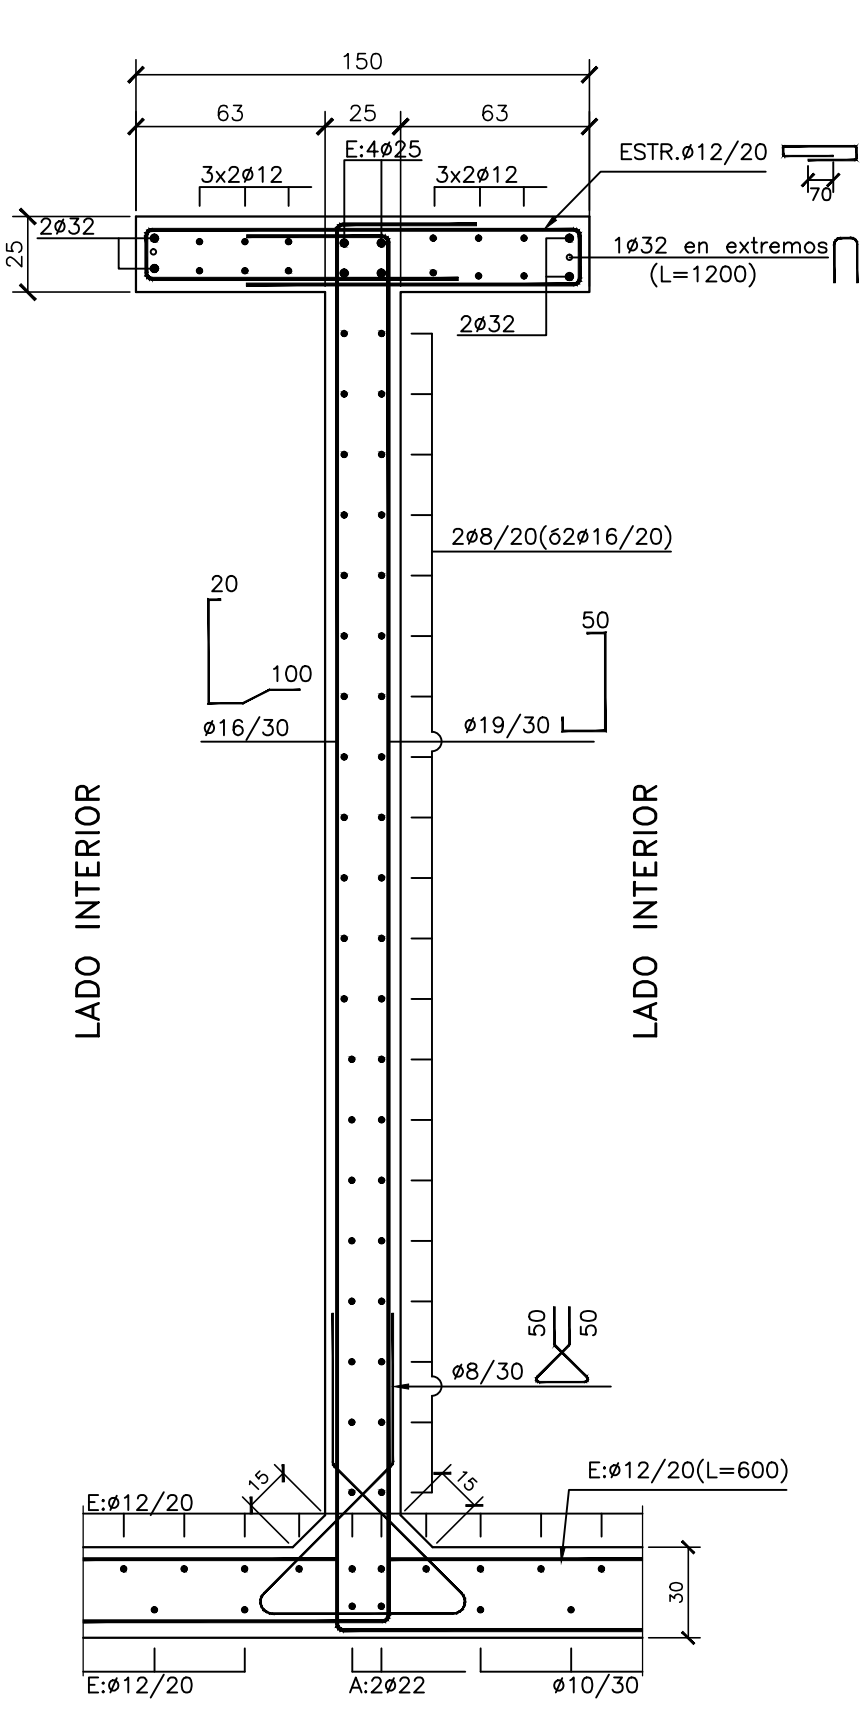


PAREDES LATERALES LARGAS  
(ADYACENTES SALA EQUIPOS)  
CORTE ESCALA 1:25

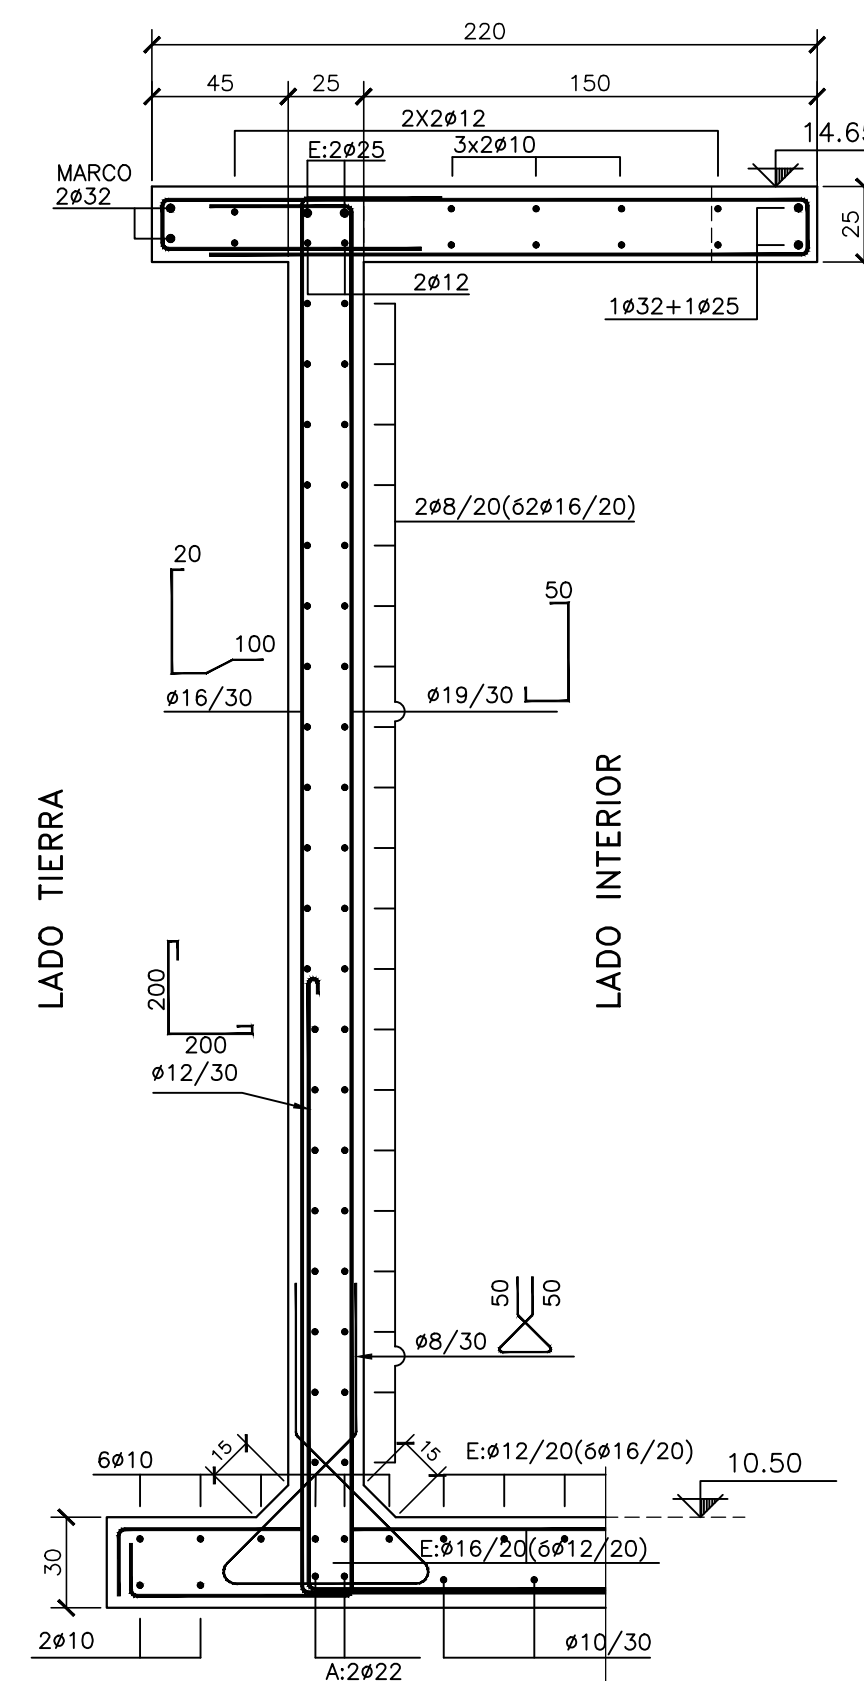


CORTE POR HUECO PARA MIXERS  
CORTE ESCALA 1:25

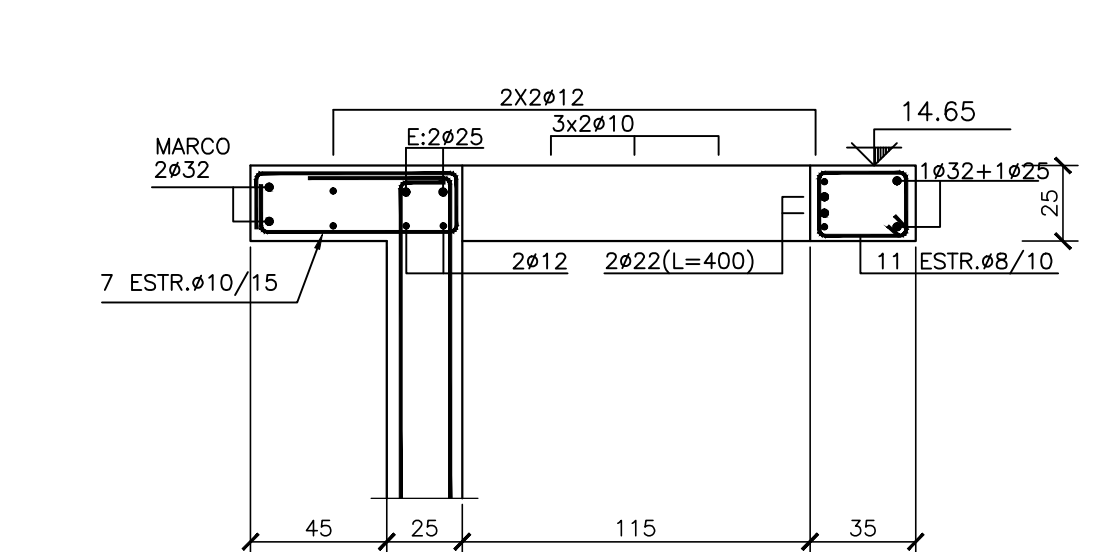


CORTE a-a ESCALA 1:25

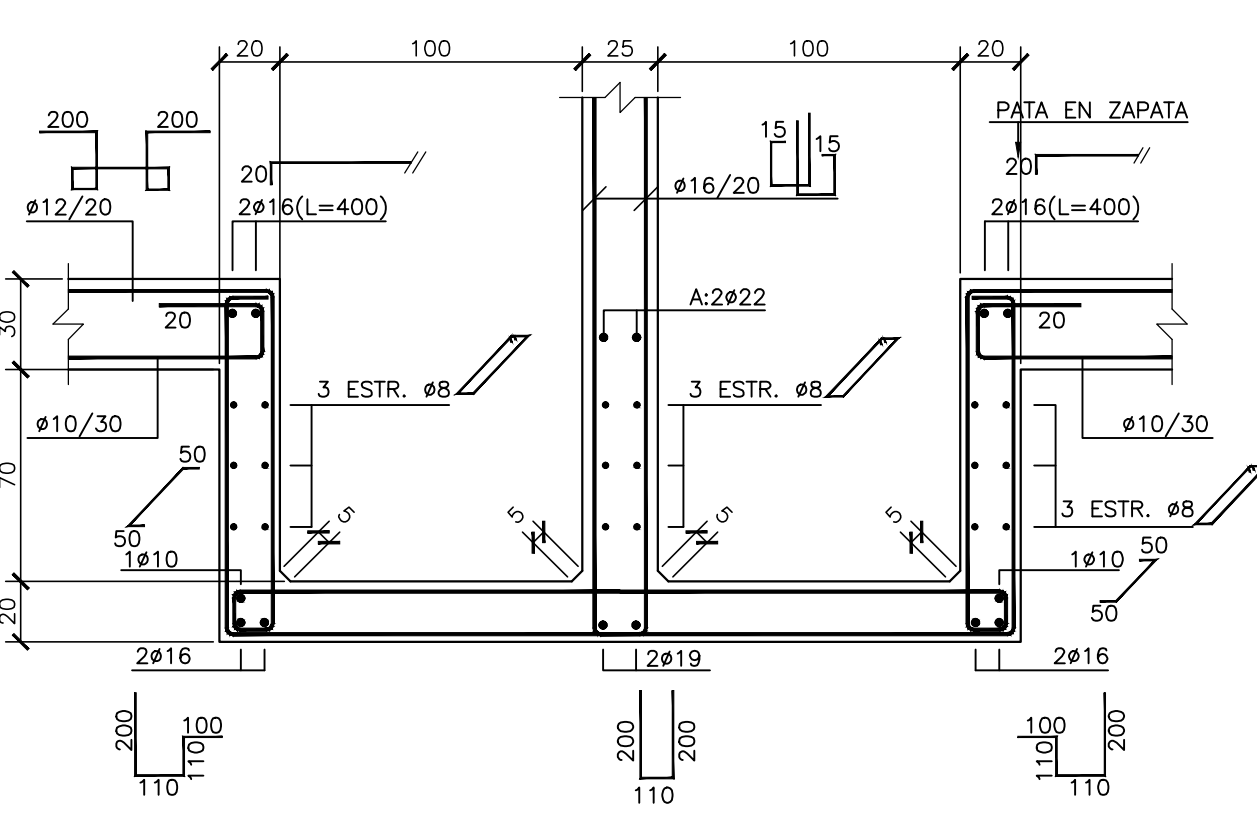


CORTE b-b ESCALA 1:25

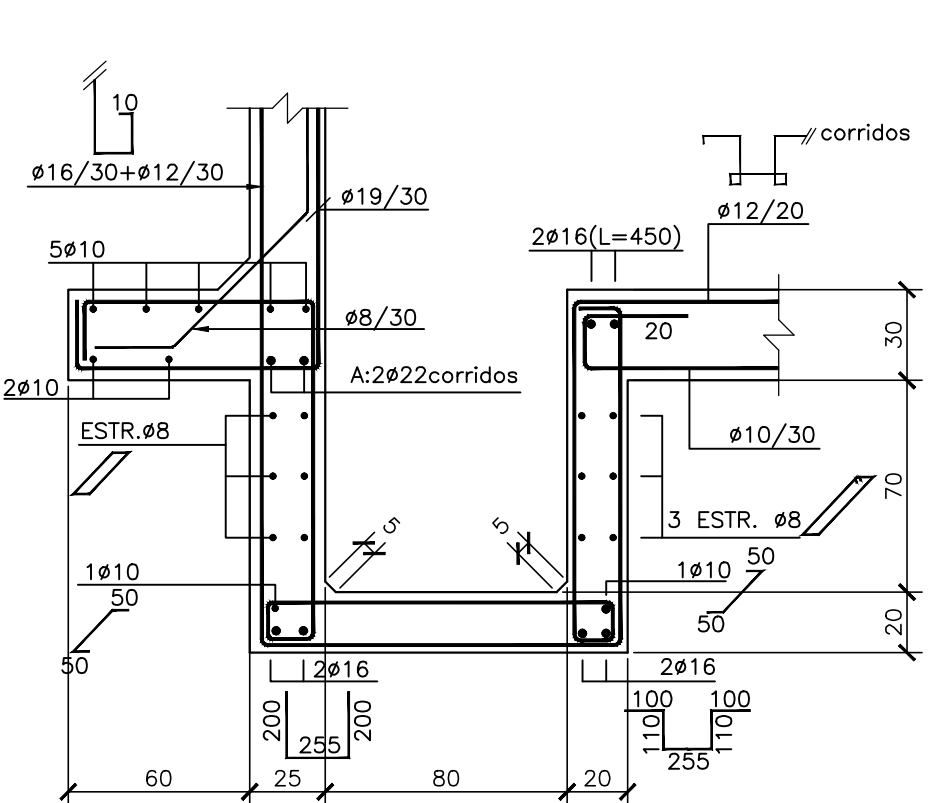

ENCUENTRO PAREDES LATERALES  
ESCALA 1:25

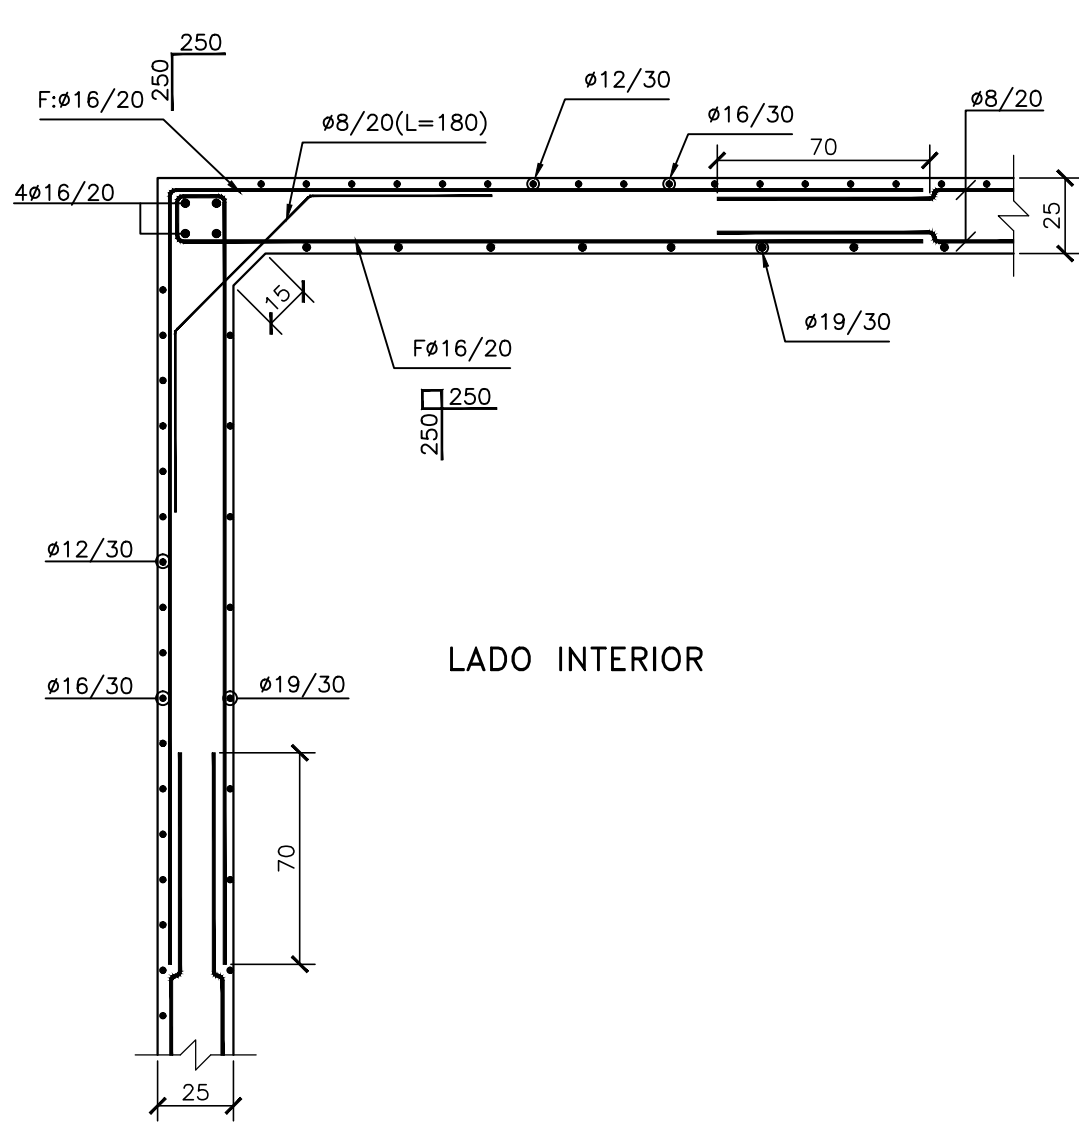

ENCUENTRO PAREDES LATERALES  
PARED CENTRAL ESCALA 1:25

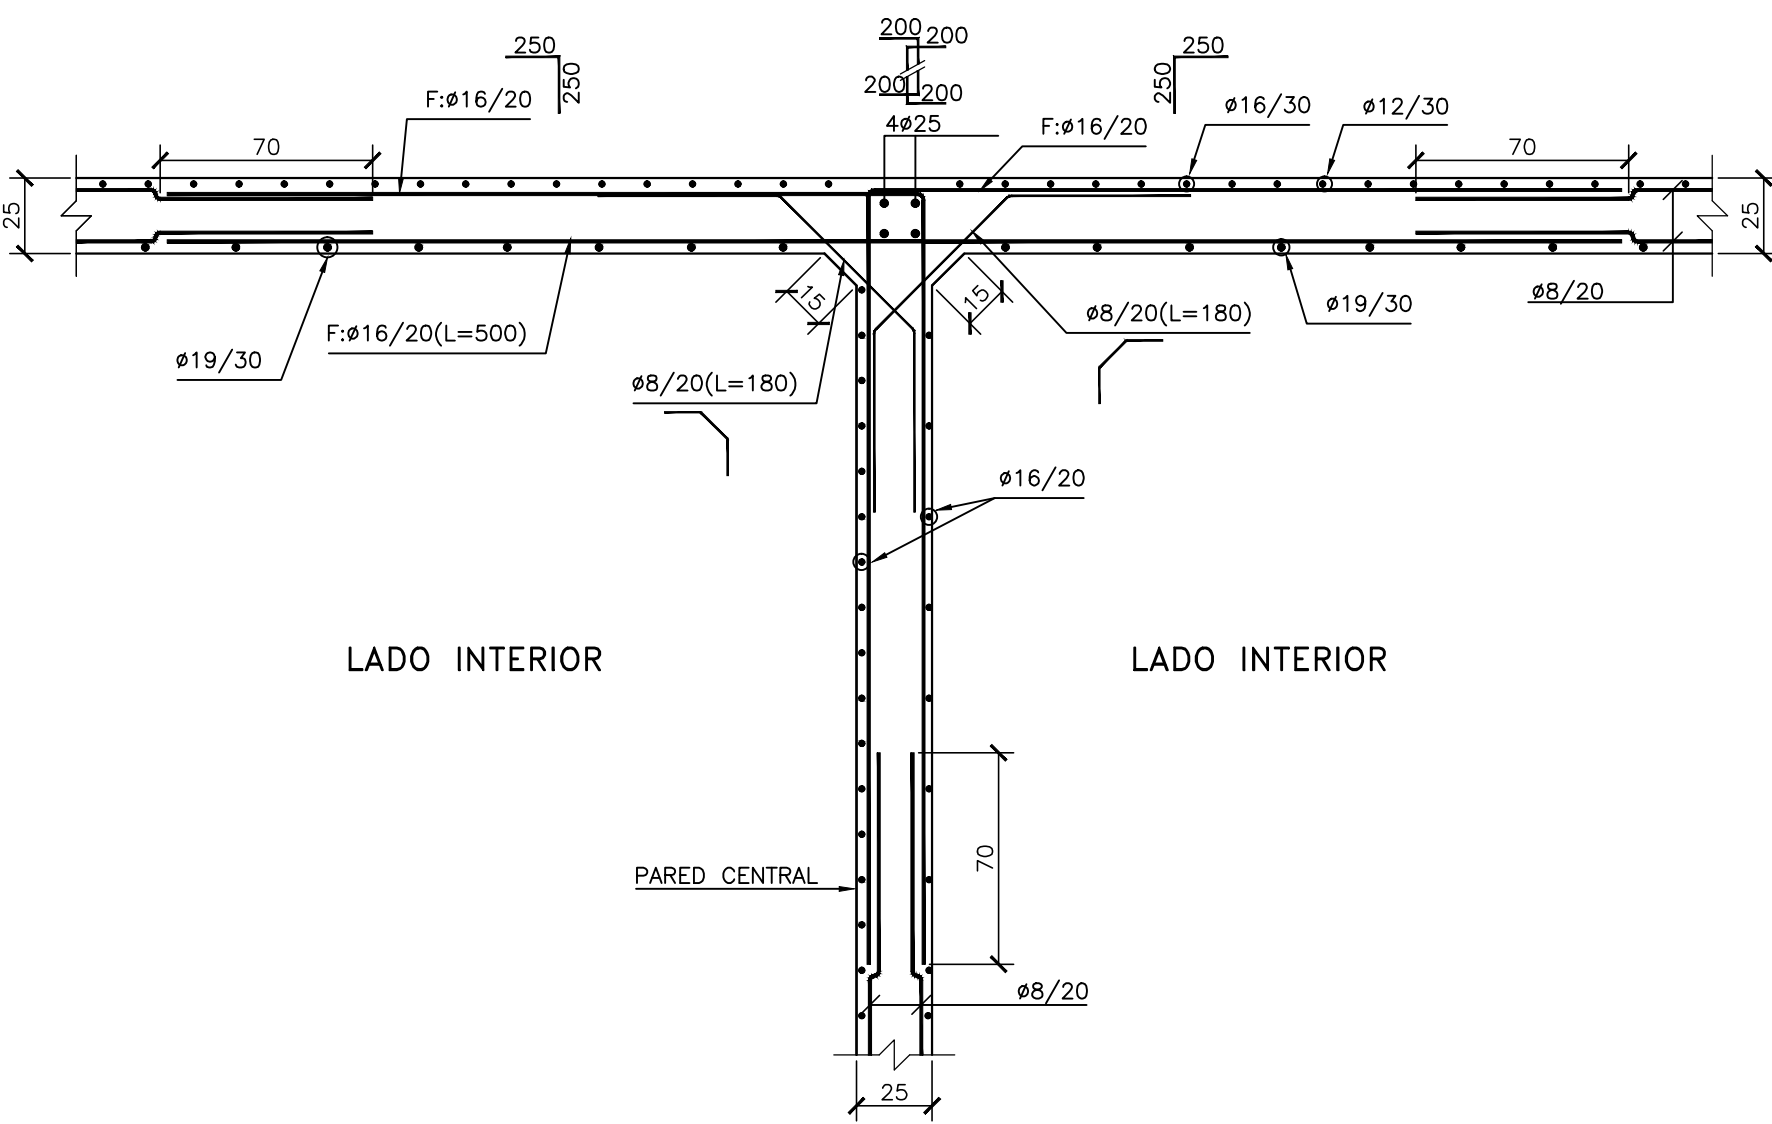

CONFORME A OBRA

PROYECTO: SEINCO S.A. CONTRATISTA: Consorcio ODEBRECHT\*ROGGIO\*STILER

PLAN DE SANEAMIENTO AMBIENTAL DE MALDONADO

ADMINISTRACION DE LAS OBRAS SANITARIAS DEL ESTADO

PEC 1

OBRA 1

37760/A/ESC/1