



PLANTA DE TECHO

ESC 1:100

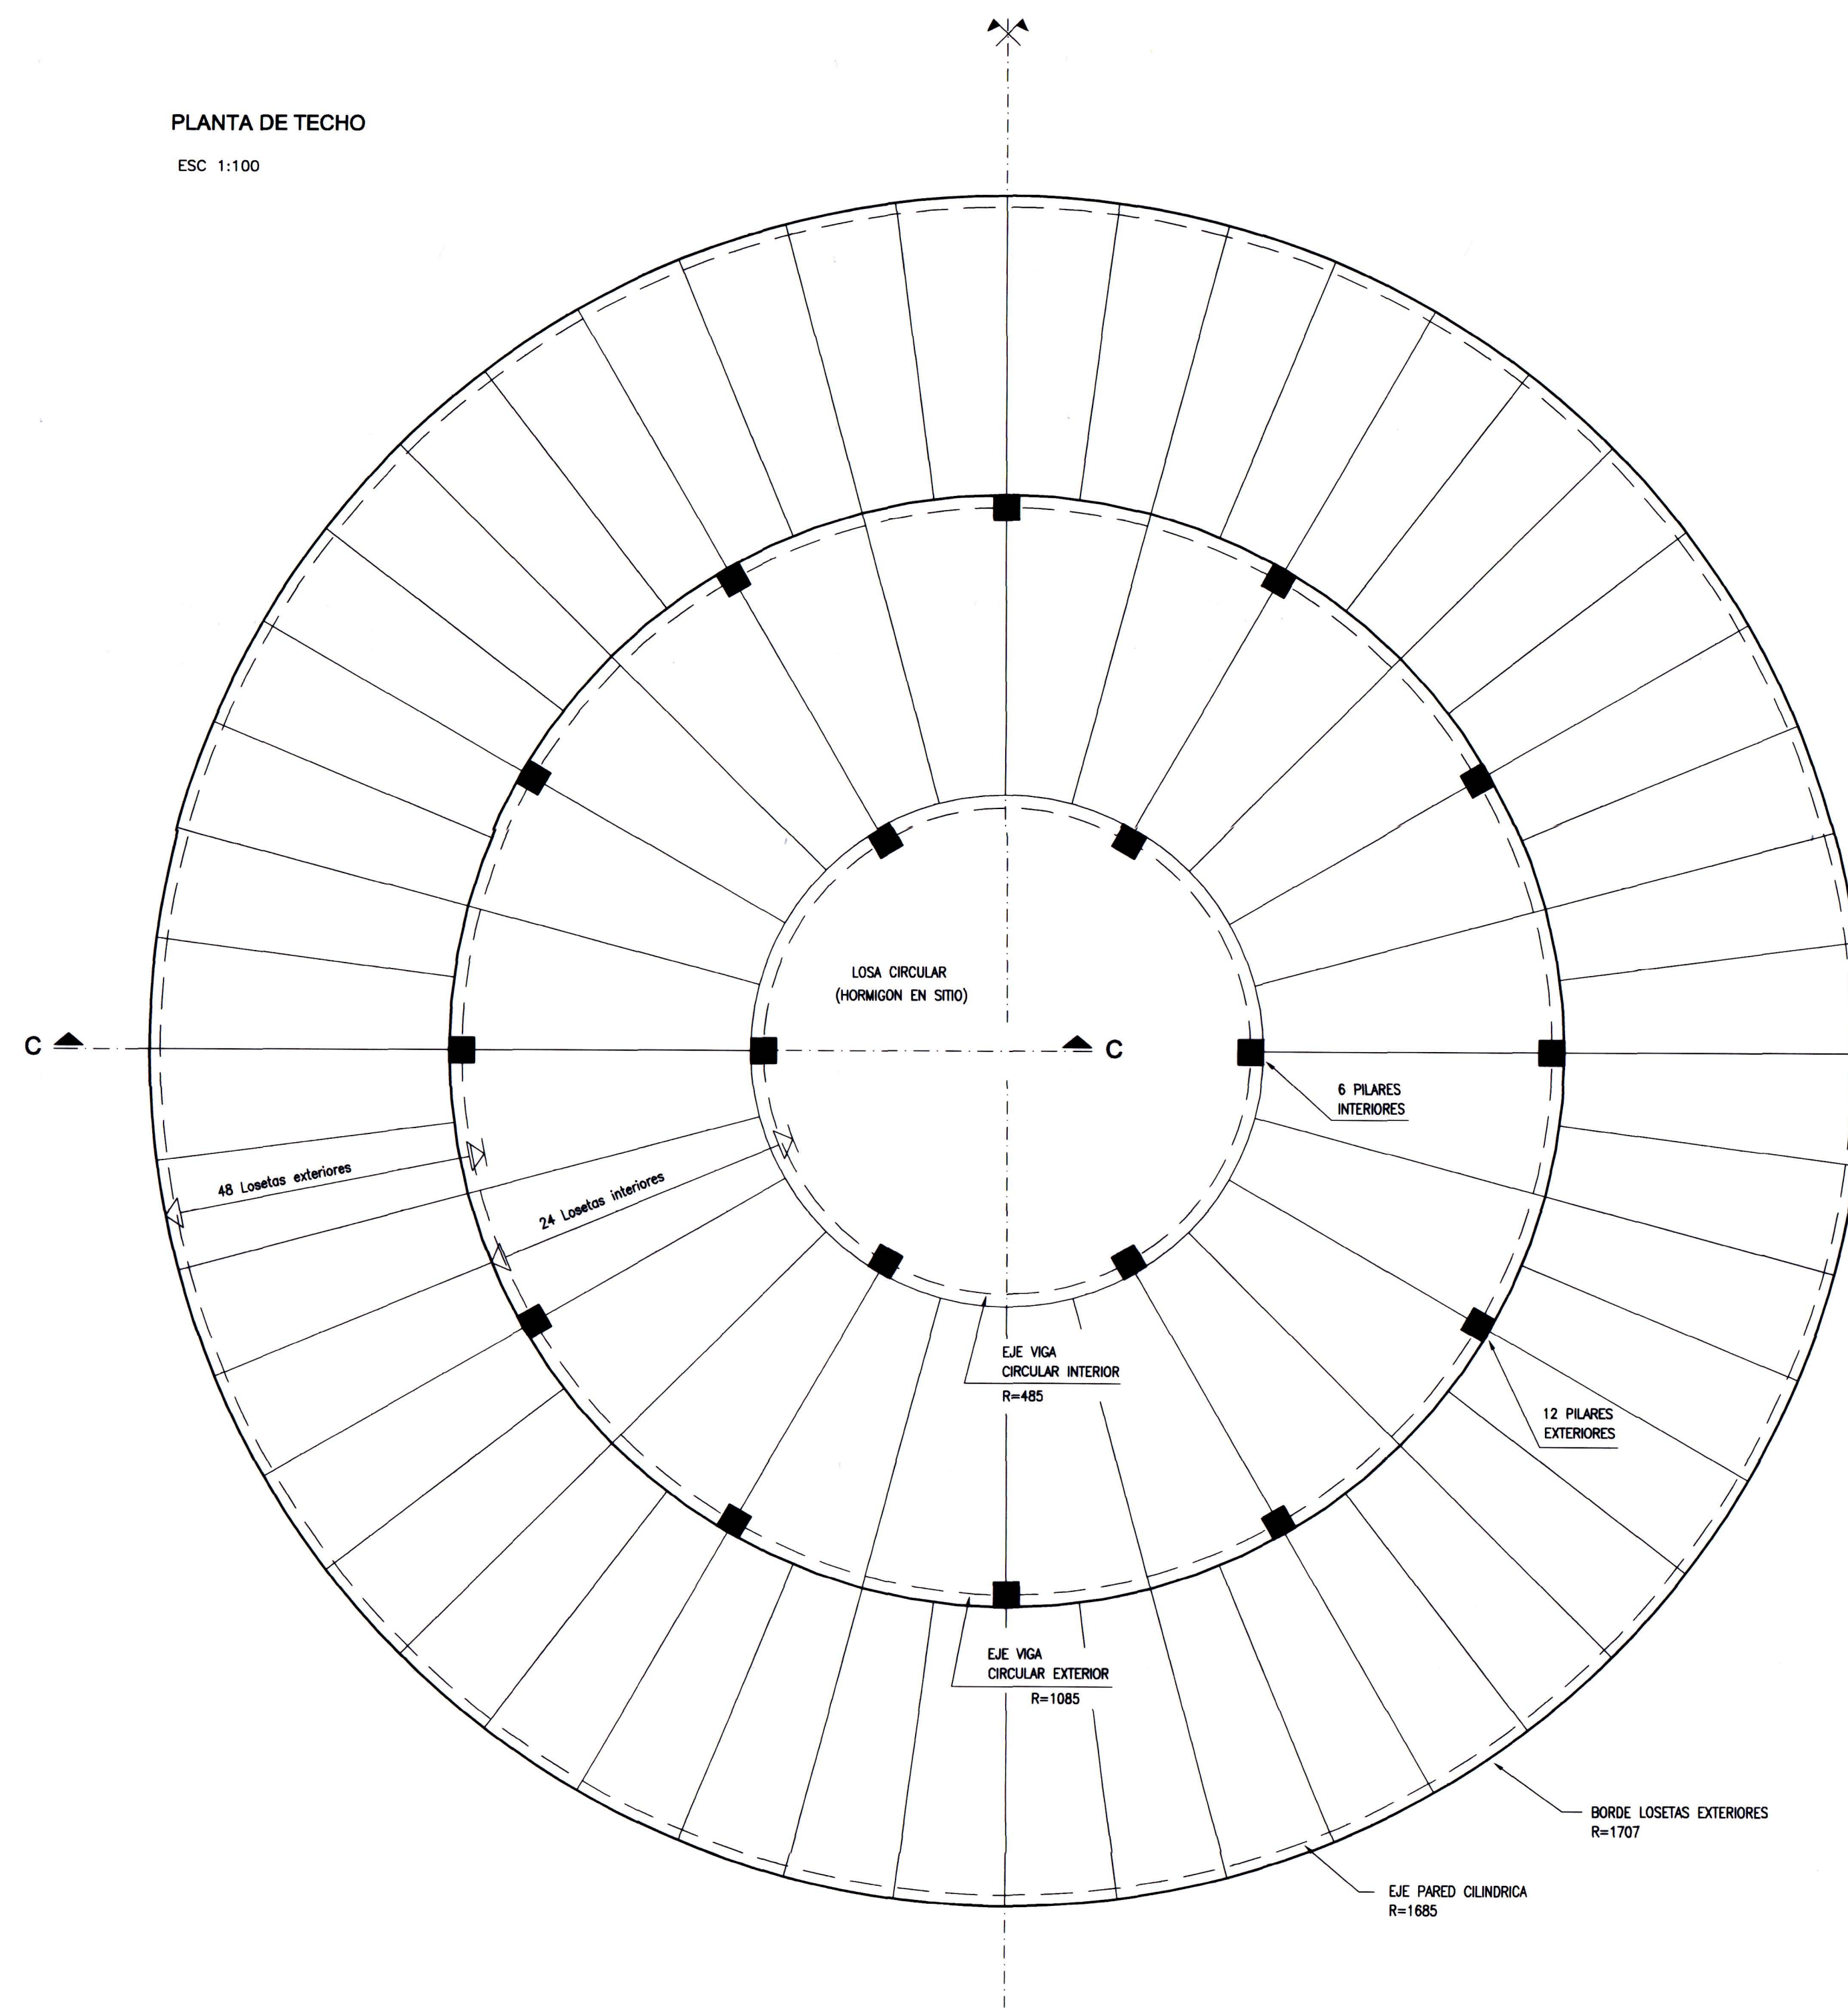


CORTE C-C LOSETAS TECHO

ESC 1:50

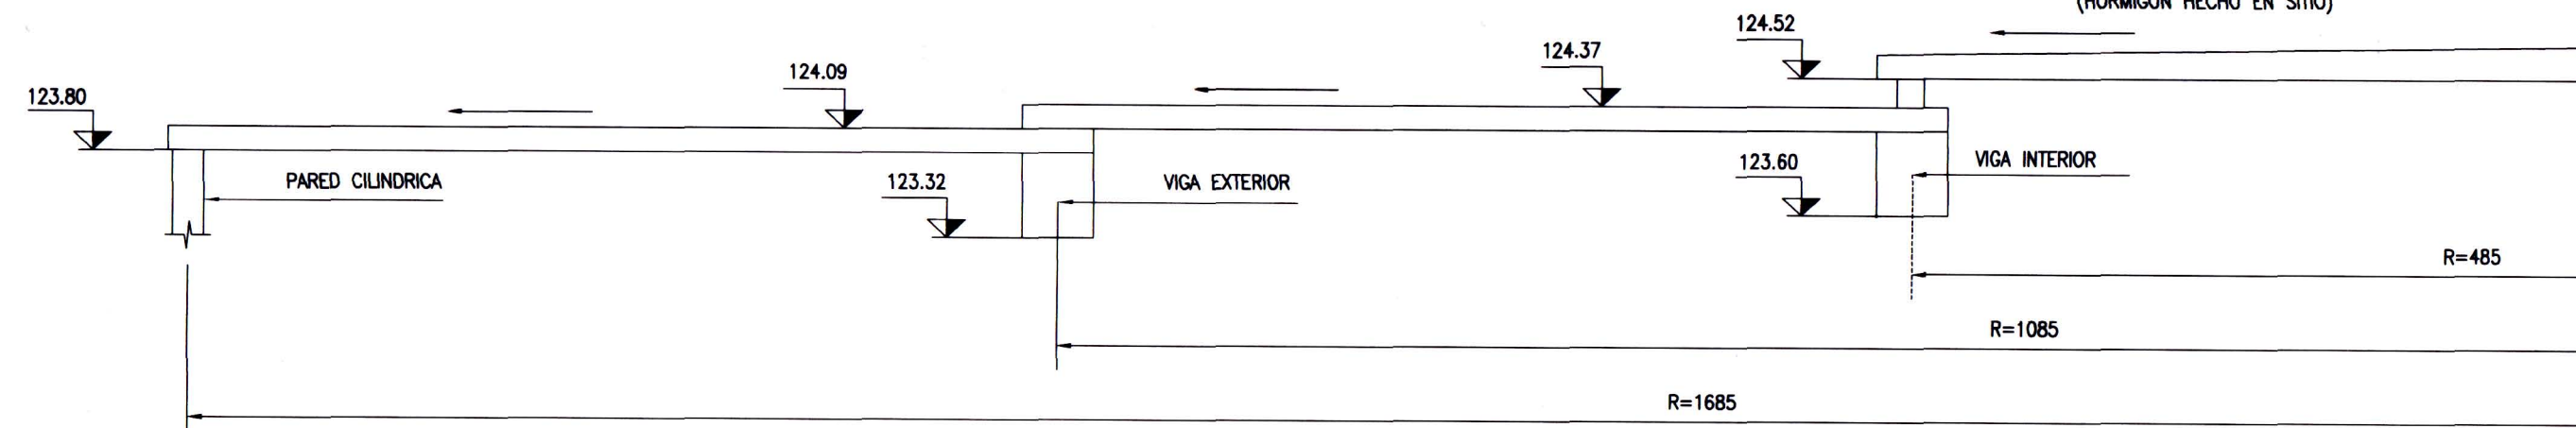


PILARES EXTERIORES

ESC 1:20

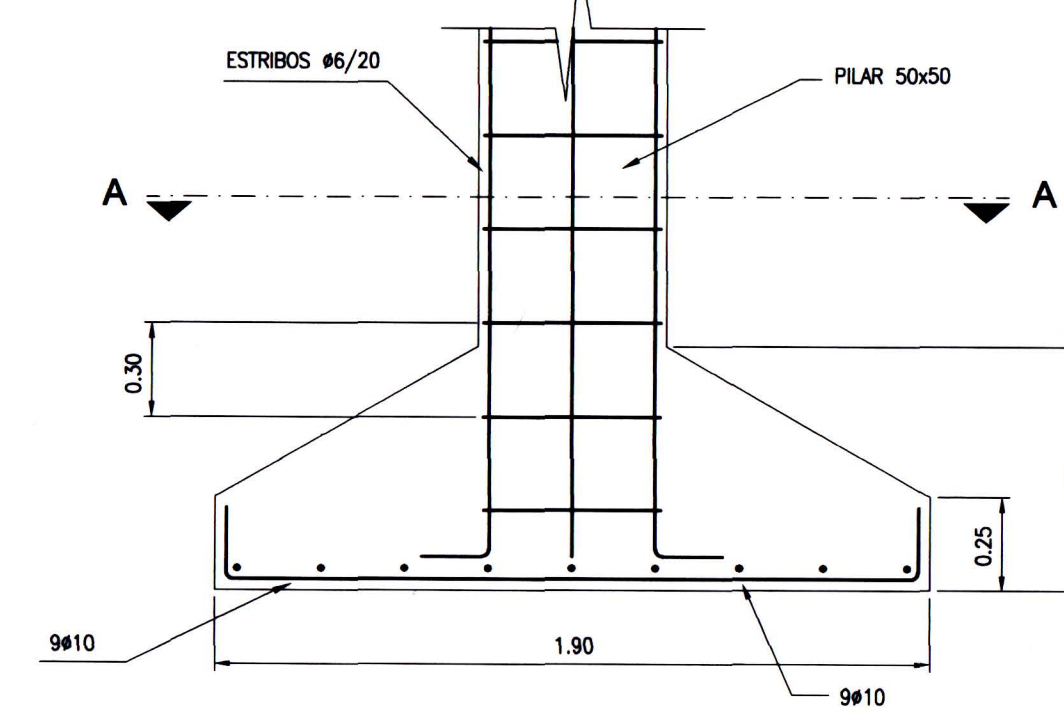


CORTE A-A

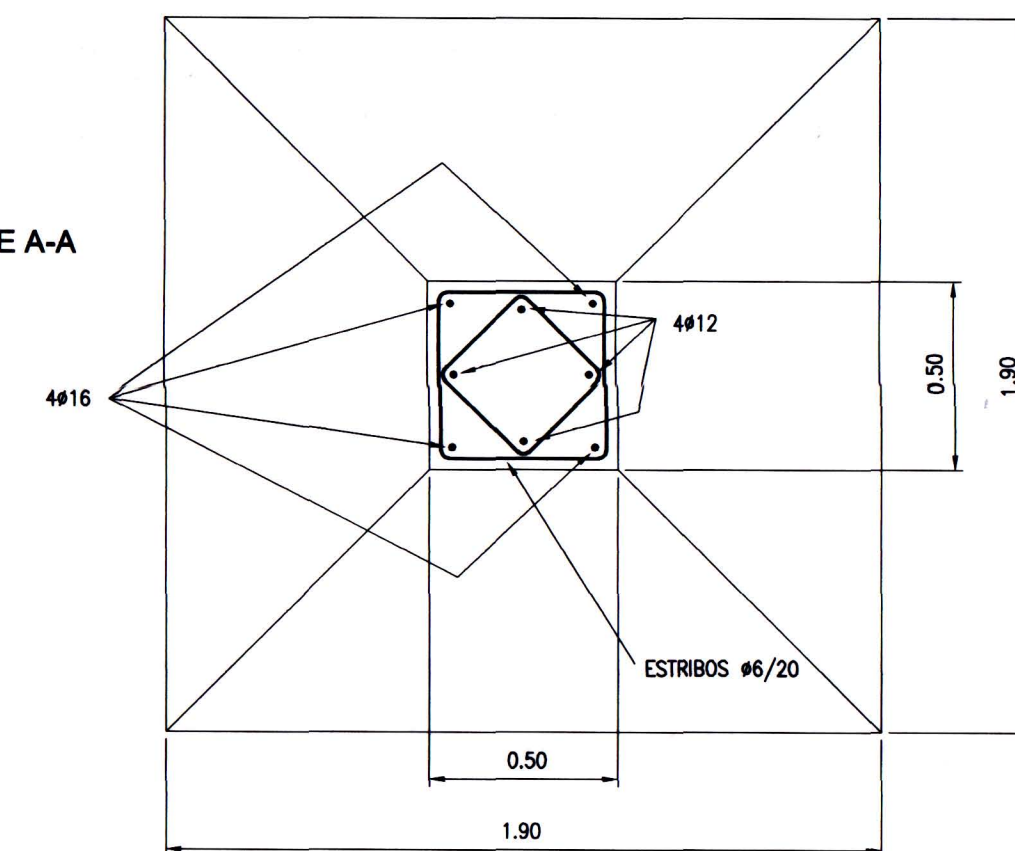


PILARES INTERIORES

ESC 1:20

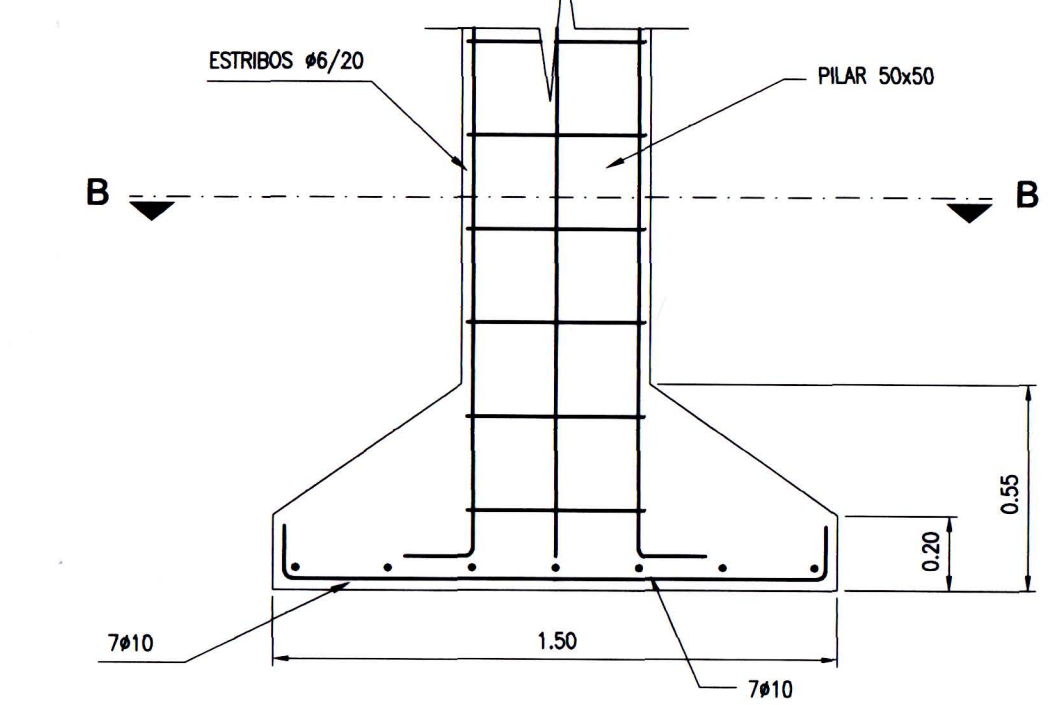


CORTE B-B

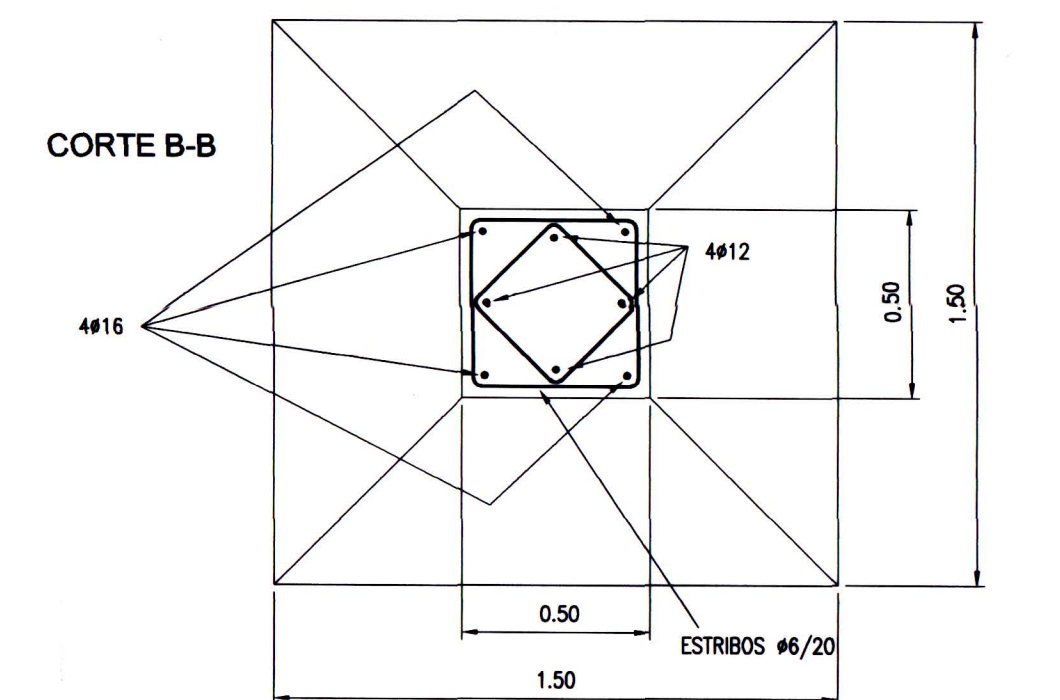

LOSA CIRCULAR

ESC 1:10

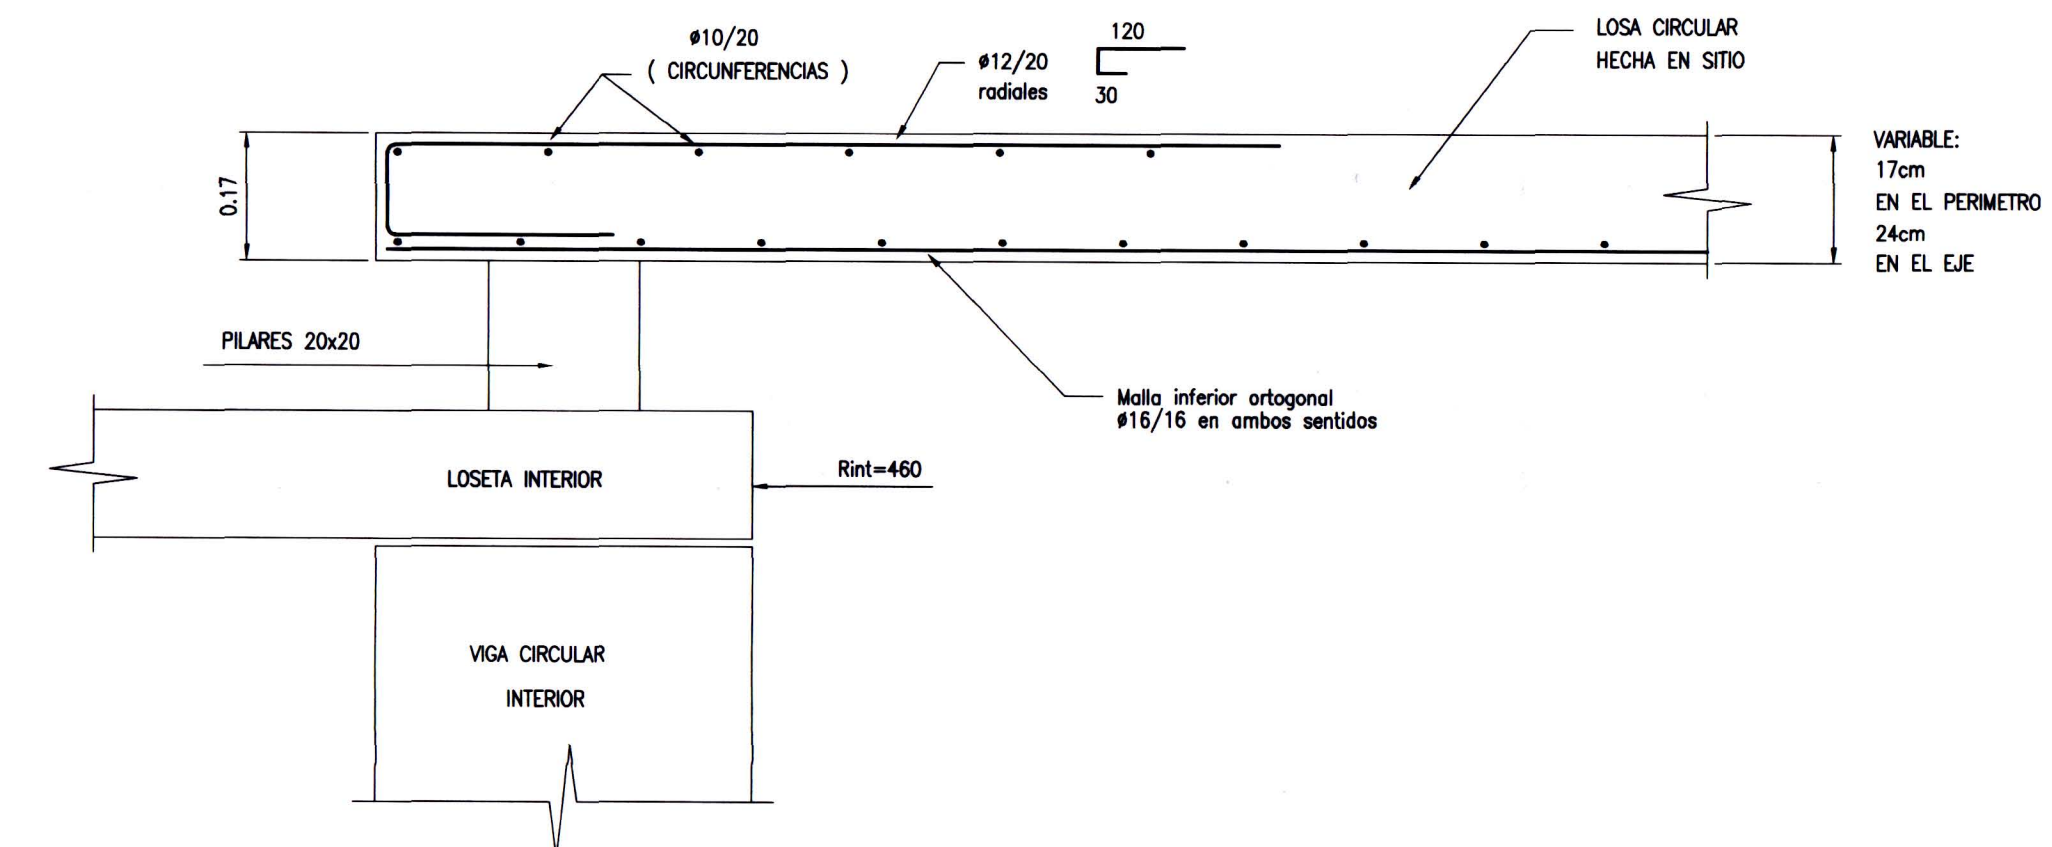

NOTAS:

- HORMIGON DE RESISTENCIA CARACTERISTICA CILINDRICA A LOS 28 DIAS DE 170 kg/cm².
- ACERO CORRUGADO DE LIMITE ELASTICO ($R_s \geq 0.2$) MAYOR O IGUAL QUE 4.27/cm².

002163

TIMBRES EN EL ORIGINAL

CONFORME A OBRA

PROYECTO:	HIDROSUD SOCIEDAD DE CONSULTORES	CONTRATISTA:	ODEBRECHT*ROGGIO*STILER
-----------	-------------------------------------	--------------	-------------------------

PLAN DE SANEAMIENTO AMBIENTAL DE MALDONADO

ADMINISTRACION DE LAS OBRAS SANITARIAS DEL ESTADO	PEC 2 OBRA 1
--	-----------------

LICITACION INTERNACIONAL N° 1008
OBRAS DE SUMINISTRO DE AGUA POTABLE
PARA CENTROS POBLADOS DE MALDONADO.

SIERRA BALLENA
DEPOSITOS DE AGUA POTABLE 600 m3
ESTRUCTURA - CUBIERTA - PILARES

ODEBRECHT*ROGGIO*STILER	37761-5
-------------------------	---------

ESCALA: 1/2000 FECHA: AGOSTO 2001 ARCHIVO: P041-EST2.DWG