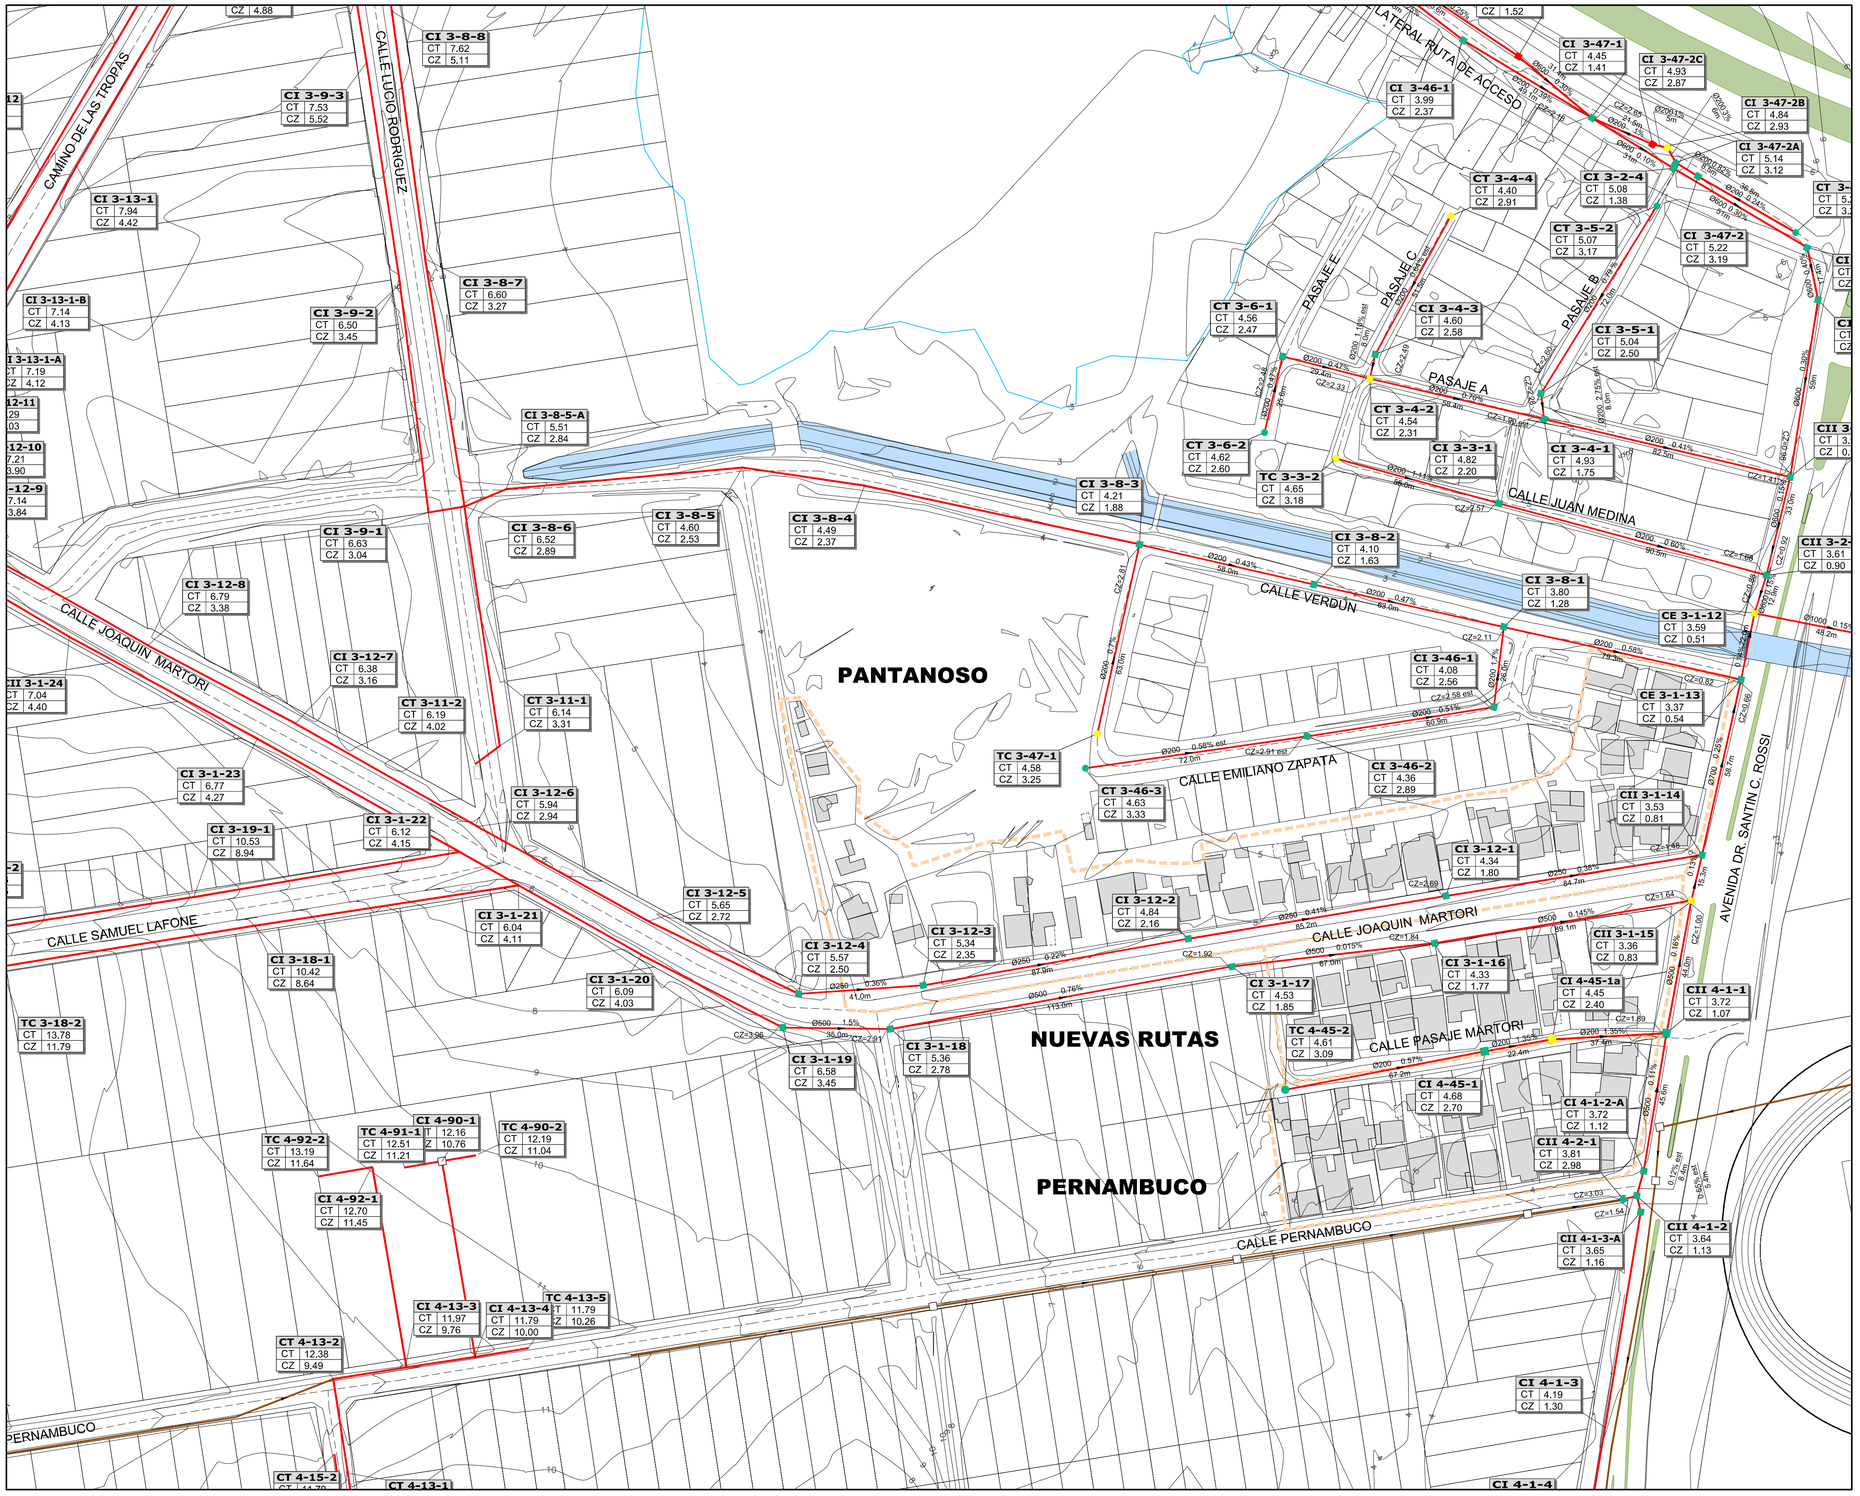

ASENTAMIENTO PANTANOSO, NUEVAS RUTAS Y PERNAMBUCO

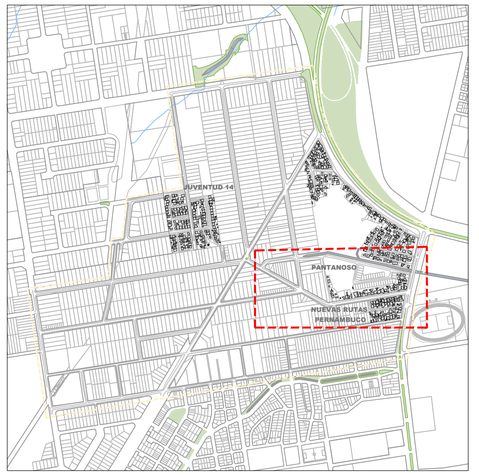

PLANO DE UBICACIÓN

REFERENCIAS

SIMBOLO	DENOMINACION
	AP (ÁREA PRECARIA LA PALOMA)
	AI (ASENTAMIENTOS IRREGULARES – ÁREA DE INTERVENCIÓN)
	EDIFICACIONES EXISTENTES – ASENTAMIENTOS INFORMALES
	CÁMARA DE INSPECCIÓN EN ASENTAMIENTO – DATO MEDIDO
	CÁMARA DE INSPECCIÓN EN ASENTAMIENTO – DATO ESTIMADO – CÁMARA NO ABIERTA
	CÁMARA DE INSPECCIÓN EN ASENTAMIENTO – DATO ESTIMADO – CÁMARA NO ENCONTRADA
	CÁMARA TERMINAL EN ASENTAMIENTO – DATO MEDIDO
	CÁMARA TERMINAL EN ASENTAMIENTO – DATO ESTIMADO – CÁMARA NO ABIERTA
	CÁMARA TERMINAL EN ASENTAMIENTO – DATO ESTIMADO – CÁMARA NO ENCONTRADA
	CÁMARA DE INSPECCIÓN EN ÁREA PRECARIA
	CÁMARA TERMINAL EN ÁREA PRECARIA
	TERMINAL DE COLECTOR EN ÁREA PRECARIA
	COLECTOR DE SANEAMIENTO EXISTENTE
	COLECTOR DE SANEAMIENTO EXISTENTE SEGÚN MONTEVIMAP
CI 3-47-2C / CT 4.93 / CZ 2.87	NOMBRE (TIPO CAM – N° COL – N° CAM) / COTA DE TAPA / COTA DE ZAMPEADO
Ø600 0.45% / 70.4m	DIÁMETRO (mm) – PENDIENTE / LARGO

FUENTE

RED DE COLECTORES DE ACUERDO A PLANOS CONFORME A OBRA CERRO NORTE Y PSUIII, SUMINISTRADOS POR LA INTENDENCIA DE MONTEVIDEO (IM).
LA UBICACIÓN DE LOS COLECTORES, ASÍ COMO COTA DE TAPA, COTA DE ZAMPEADO, LONGITUD Y PENDIENTE FUERON AJUSTADOS EN FUNCIÓN DEL RELEVAMIENTO DE CÁMARAS.

NOTAS

COTAS REFERIDAS AL CERO OFICIAL.
LOS DATOS CORRESPONDIENTES A LOS COLECTORES DENTRO DEL ÁREA PRECARIA SE MUESTRAN EN EL PLANO S00–1.

MVOTMA Ministerio de Vivienda Ordenamiento Territorial y Medio Ambiente | PMB Programa de Mejoramiento de Barrios | Intendencia de Montevideo DEPARTAMENTO DE ACONDICIONAMIENTO URBANO U E E A . P I A I

SECTOR MARTORI Y EJE CÍVICO LAUTARO

SANEAMIENTO RED EXISTENTE
PLANIMETRÍA

ESCALA 1/1000
OCTUBRE/2017
S00-3

REVISIÓN:
PROYECTO:
RESPONSABLE:
FIRMA:
EMPRESA:
RESPONSABLE:
FIRMA: